

## L A N T M Ä T E R I E T

**Följebrev**

2013-01-23

Ärendenummer

AB103601

Förrättningslantmätare

Ewa Brodén

Påtåker Fastigheter AB

Box 208

186 24 VALLENTUNA

---

Ärende	Anläggningsåtgärd berörande Olhamra 1:53 mfl samt ledningsrätt
	Kommun: Vallentuna
	Län: Stockholm

---

**Bifogas**

Förrättningsbesluten har nu vunnit laga kraft och förrättningen har registrerats i fastighetsregistret. Jag översänder här en kopia av förrättningsakten. Sådan kopia översänds endast till den/de som enligt protokollet är aktmottagare.

## L A N T M Ä T E R I E T



Sida 1 (2)

Ärende	Anläggningsåtgärd berörande Olhamra 1:53 mfl samt ledningsrätt		
Ärendenummer	Kommun	Aktbeteckning	Infört i fastighetsregistret
AB103601	Vallentuna	0115-12/57	2013-01-15
	Län		
	Stockholm		

## Handlingar i akten

Handling	Aktbilaga
Förrättningskarta A3S	KA1
Beskrivning - ga 10	BE1
Beskrivning - ledningsrätt	BE2
Protokoll	PR1
Ansökan	A1
Ansökan	A2
Sakägareförteckning	SA1
Väg	ÖV1
Gång- och cykelväg	ÖV2
Belysning	ÖV3
Dagvattensystem	ÖV4
Lekplats	ÖV5
Vatten- och spillvattenledning	ÖV6
Protokoll samfällighetsförening	PRS1
Stadgar samfällighetsförening	ST1
Dagboksblad	DA1

# 0115-12/57

## L A N T M Ä T E R I E T



Sida 2 (2)

Dagboksblad	DA2
Dagboksblad	DA3

## Beslut att följande handlingar gallras

Aktbilaga	1-9
-----------	-----

Denna handling har undertecknats elektroniskt av

*Ewa Brodén*






Rättelse enl.  
26§ FL  
2013-04-03

- Teckenförklaring:**
- ga:10 Ny Gemensamhetsanläggning
  - 0115-12/57.2 Ny Ledningsrätt
  - - - - - Trakteräns
  - - - - - Fastighetsgräns
  - OLHAMRA Fastighetsbeteckning

**Teknisk beskrivning:**

Framställd genom: Nymätning och kopiering från registerkarta  
Koordinatsystem: SWEREF 99 18 00

Beskrivning, se aktbilaga BE1 och BE2.

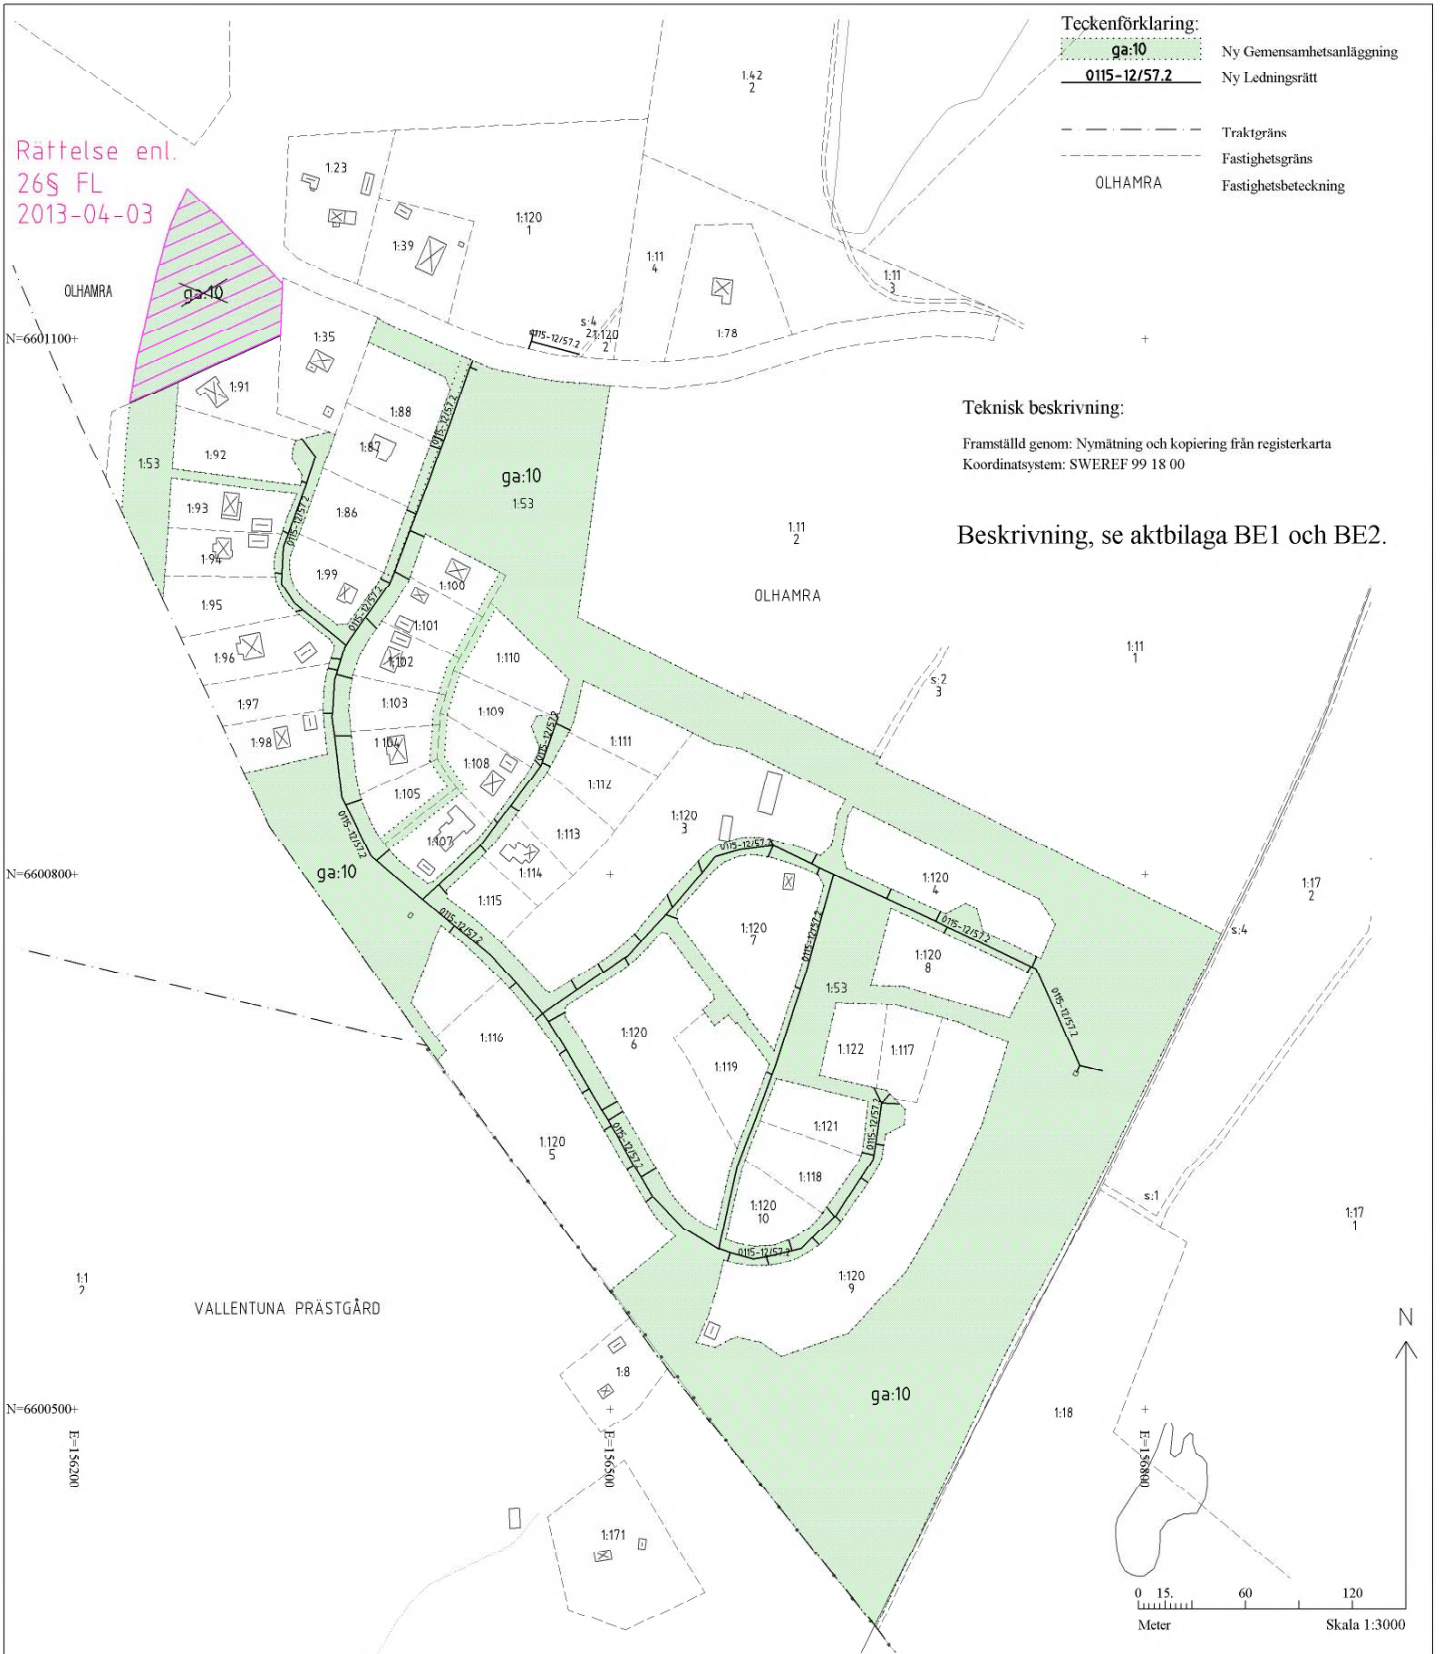

**Förrättningskarta**

Ärende  
Anläggningsätgärd berörande 1:53 m fl  
samt ledningsrätt  
Kommun: Vallentuna  
Län: Stockholm

Zeinab Jama  
Förrättningslantmätare

Aktbilaga: KA1  
Ärendenr: AB103601  
Org.format: A3S

## L A N T M Ä T E R I E T



Sida 1 (2)  
Aktbilaga BE1  
Akt 0115-12/57

**Beskrivning**

2012-12-07

Ärendenummer

AB103601

Förrättningslantmätare

Zeinab Jama

---

Ärende Anläggningsåtgärd berörande Olhamra 1:53 m.fl.

Kommun: Vallentuna

Län: Stockholm

---

Anläggningsåtgärd **OLHAMRA GA:9**

Anläggningsbeslut berörande Olharma ga:9 meddelat 2007-08-10,  
akt 0115-06/52 upphävs.

Olhamra ga:9 avregistreras.

---

Anläggningsåtgärd **OLHAMRA GA:10, ny  
gemensamhetsanläggning**

**Gemensamhetsanläggningens ändamål, läge  
storlek mm**

Gemensamhetsanläggningen ska inrättas och  
bestå av:

1. **Väg** med asfaltsbeläggning och träd.  
Med väg avses här vägbana och övriga  
väganordningar såsom dike, slänt,  
trumma och vändplats, aktbilaga ÖV1.
2. **Gång- och cykelväg**, aktbilaga ÖV2.
3. **Belysning**, aktbilaga ÖV3.
4. **Dagvattensystem** med avrinningsstråk  
och fördröjningsmagasin. Dagvatten får  
ej anslutas till spillvattensystemet,  
aktbilaga ÖV4.
5. **Lekplats** med lekredskap, aktbilaga  
ÖV5.
6. **Naturmark**, aktbilaga KA1.

**Anläggningens läge, se karta, aktbilaga KA1.**

LANTMÄTERIET

2012-12-07

Sida 2  
Aktbilaga BE1  
Akt 0115-12/57**Deltagande fastigheter**

Olhamra 1:86-1:88, 1:91-1:105, 1:107-1:122

Fastigheterna utgör en samfällighet för anläggningens utförande och drift.

**Upplåtet utrymme**

För anläggningen upplåtes utrymme på fastigheterna Olhamra 1:53, 1:100-1:105, 1:107-1:110

Olhamra 1:53 är enbart belastad (efter att samtliga byggrätter avstyckats).  
Nytt servitut: 0115-11/43.1.

Till förmån för: Anläggningssamfälligheten (de deltagande fastigheterna).

**Tidpunkt för utförande**

Anläggningen är utförd i sin helhet förutom lekplats samt vägarnas asfaltsbeläggning som utförs senast 5 år efter det att beslutet vunnit laga kraft.

**Överföring av fastighetstillbehör**

Den anläggning (vägar, dagvattenledningar, m m) som ingår i gemensamhetsanläggningen överförs från den fastighet där den är belägen (bl.a. Olhamra 1:53) till de fastigheter som deltar i gemensamhetsanläggningen. Anläggningen ska vara samfällad för dessa fastigheter.

**Andelstal:**

Kostnaderna för anläggningens utförande och drift ska fördelas mellan deltagande fastigheter enligt följande:

LANTMÄTERIET

2012-12-07

Sida 3  
Aktbilaga BE1  
Akt 0115-12/57**Fastighet**

Olhamra 1:120

Olhamra 1:86-1:88, 1:91-1:105,  
1:107-1:119, 1:121-122

Summa andelstal:

**Utförande och  
Drift**

36 andelar

1 andel vardera

69 andelar

Denna handling har undertecknats elektroniskt av

*Zeinab Jama*

## L A N T M Ä T E R I E T

Sida 1 (1)  
 Aktbilaga BE2  
 Akt 0115-12/57

## Beskrivning

2012-12-07

Ärendenummer

AB103601

Förrättningslantmätare

Zeinab Jama

Ärende	Anläggningsåtgärd berörande Olhamra 1:53 mfl samt ledningsrätt Kommun: Vallentuna Län: Stockholm
Ny ledningsrätt	0115-12/57.2, Vatten och avlopp Till förmån för Vallentunavatten AB (org. nr 556655-9836) Belastar: Olhamra 1:53, 1:120
Ledningens ändamål och huvudsakliga beskaftenhet	Vattenledning (160 ≤ mm) i polyeten med brunnar, ventiler, visare och övriga anordningar som behövs för dess ändamål. Spillvattenledning (200 ≤ mm) i polypropen med pumpstationer, brunnar, ventiler, visare och övriga anordningar som behövs för dess ändamål. Ledningen är befintlig.
Utrymme som upplåts för ledningen	Ledningens sträckning, se förrättningskarta, aktbilaga KA1 och teknisk ritning, aktbilaga ÖV6. För att se till, underhålla och reparera ledningen upplåts ett 6 meter brett område med ledningen i mitten. Två områden med byggnaden i mitten upplåts för pumpstation, aktbilaga ÖV6.
Frigörande av fastighetstillbehör	Den ledning som omfattas av ledningsrätten ska inte längre höra till den fastighet på vilken ledningen är belägen (Olhamra 1:53, 1:120). Beslutet innebär att äganderätten till ledningen övergår till innehavaren av ledningsrätten.
Befogenheter som följer med ledningsrätten	Ledningsrättshavaren får: ♦ inom upplåtet utrymme gräva upp ledningsgrav utföra arbeten med ledningen och utföra tillsyn av den. ♦ inom upplåtet utrymme ta bort träd och buskar som är till hinder



LANTMÄTERIET

2012-12-07

Sida 2  
Aktbilaga BE2  
Akt 0115-12/57

för ledningen eller farliga för dess säkerhet. Avverkade träd tillhör fastighetsägaren.

- ◆ ta väg eller använda väg på belastad fastighet för tillsyn och arbeten med ledningen. I den mån det kan ske utan avsevärd olägenhet ska fastighetsägarens anvisningar om väg och vägval därvid följas.

Tid inom vilken ledningen ska vara utförd

Ledningen är framdragen.

Övriga föreskrifter

Ledningsrättshavaren ska:

- ◆ utöva de befogenheter som följer med ledningsrätten så att belastad fastighet inte betungas mer än nödvändigt.
- ◆ vid behov kostnadsfritt upplysa om eller märka ut ledningens sträckning samt lämna erforderliga skyddsöreskrifter inför åtgärder som kräver anmälan enligt nedan.
- ◆ utan kostnad för fastighetsägaren anvisa eller vidta lämpliga skyddsåtgärder när arbete behöver utföras i ledningens närhet. Denna skyldighet är begränsad till arbete som hör samman med pågående markanvändning.
- ◆ sedan ledningsarbetet avslutats i göriligaste mån återställa mark, byggnader och anläggningar i förut befintligt skick.

Fastighetsägaren får inte:

- ◆ ändra markanvändningen i närheten av ledningen genom att exempelvis uppföra byggnad eller utföra annan anläggning, plantera träd eller anordna upplag så att ledningen kan skadas eller kan komma att inte längre uppfylla gällande säkerhetsöreskrifter eller att återställning efter arbete med ledningen avsevärt fördyras.
- ◆ utan medgivande av ledningens innehavare spränga, schakta, borra eller på annat sätt ändra marknivån eller vidta någon annan åtgärd som kan medföra fara för ledningen.

Denna handling har undertecknats elektroniskt av

*Zeinab Jama*



## L A N T M Ä T E R I E T

Sida 1 (2)  
Aktbilaga PR1

## Protokoll

2012-12-07

Ärendenummer  
AB103601Förrättningslantmätare  
Zeinab Jama

Ärende Anläggningsåtgärd berörande Olhamra 1:53 m.fl samt ledningsrätt

Kommun: Vallentuna

Län: Stockholm

Handläggning	Med sammanträde på lantmäterikontoret i Stockholm den 7 december 2012, kl 14.00.
--------------	--

Sökande och sakägare	Se sakägareförteckning aktbilaga SA1.
----------------------	---------------------------------------

Yrkande	Se ansökan aktbilaga A1-A2.
---------	-----------------------------

Redogörelse	För området gäller detaljplan, Bostäder på Olhamra 1:53 (Påtåker) akt 0115-P/1006/1. Exploateringen av detaljplanen förutsätter att gemensamma anläggningar inom kvartersmark skall skötas av de boende i kvarteren.
-------------	--

Gemensamhetsanläggningen består av vägar, gång- och cykelväg, belysning, dagvattensystem, lekplats och naturområden. Anläggningen är utförd i sin helhet förutom lekplats samt vägarnas asfaltsbeläggning. Exploatören Påtåker Fastigheter AB har åtagit sig att betala kostnaderna för utförandet av samtliga anläggningar. Då användningen uppskattas vara lika för samtliga enligt detaljplanens illustration blivande fastigheter ska driftkostnader fördelas lika mellan dessa, aktbilaga BE1.

Befintlig gemensamhetsanläggning Olhamra ga:9 upphävs och avregistreras.

Ledningsrätt bildas för vatten- och spillvattenledningar. Påtåker Fastigheter AB och Vallentunavatten AB har avtal om övertagande av ledningarna.

Gemensamhetsläggningen och ledningsrätten kan utövas parallellt.

Inrättandet av gemensamhetsanläggningen uppfyller villkoren i anläggningslagen (5-9, 11-12§ AL). Ledningsrättsupplåtelsen uppfyller villkoren i ledningsrättslagen (6-11§ LL).

Inrättandet av gemensamhetsanläggningar och upplåtelse av ledningsrätten är väsentligen utan betydelse för fordringshavare och

LANTMÄTERIET

2012-12-07

Sida 2  
Aktbilaga PR1

övriga rättsägare.

Påtåker Fastigheter AB yrkar att samfällighetsförening bildas för gemensamhetsanläggningens drift och underhåll.

Anläggningsbeslut Gemensamhetsanläggning ska inrättas enligt förrättningskarta och beskrivning, se aktbilagor KA1 och BE1.

Anläggningsbeslutet berörande Olharma ga:9, akt 0115-06/52 upphävs, se aktbilaga BE1.

Ledningsbeslut Ledningsrätt ska upplåtas enligt förrättningskarta och beskrivning, se aktbilagor KA1 och BE2.

Tillträdesbeslut Tillträde ska ske så snart anläggningsbeslut och ledningsbeslutet vunnit laga kraft.

Ersättningsbeslut Någon ersättning ska inte betalas.

Beslut fördelning av förrättningskostnad Förrättningskostnaderna ska betalas av: Påtåker Fastigheter AB.

Aktmottagare Påtåker Fastigheter AB och Vallentunavatten AB.

Avslutningsbeslut Förrättningen avslutas.

Överklagande Den som är missnöjd med Lantmäterimyndighetens beslut eller åtgärder kan överklaga dessa genom att lämna eller skicka en skrivelse till:

Lantmäterimyndigheten  
Box 47700  
117 94 STOCKHOLM

Mark- och miljödomstolen behandlar sedan överklagandet.

Skrivelsen måste ha kommit in till Lantmäterimyndigheten inom fyra veckor från avslutningsdagen, d.v.s. senast den **4 januari 2013**. Kommer skrivelsen in för sent kan överklagandet inte behandlas.

Ange att ni överklagar och vilket beslut eller vilken åtgärd ni överklagar. Anteckna förrättningsens ärendenummer AB103601 och redogör för vad ni anser ska ändras och varför.

Denna handling har undertecknats elektroniskt av

*Zeinab Jama*



## LANTMÄTERIET

Lantmäteriet	1 (2)
Ink. 2010-12-23	Aktbilaga A1
Dnr. AB103601	

## Ansökan

Jag/vi ansöker om följande lantmäteriförrättning:

Kommun	Vallenkunga kommun	
Berörd fastighet	Alhamra 1:53, 1:86-88 samt 1:91-105 m fl fastigheter	
Önskad åtgärd	<input type="checkbox"/> Avstyckning <input type="checkbox"/> Styckningslotten ska befrias från inteckningar <input type="checkbox"/> Fastighetsreglering <input type="checkbox"/> Fastighetsbestämning <input type="checkbox"/> Sammanläggning <input type="checkbox"/> Klymning <input checked="" type="checkbox"/> Anläggningsförrättning <input type="checkbox"/> Ledningsförrättning <input type="checkbox"/> Tre-dimensionell (3-D) fastighetsbildning <input type="checkbox"/> Frigörande av fastighetstillbehör <input type="checkbox"/> Sammanträde för att bilda samfällighetsförening <input type="checkbox"/> Övrigt:	
Beskrivning av önskad åtgärd	Bilda gemensamhetsanläggning för delägglösa Alhamra/Påläker i Vallenkunga, samt att bilda en samfällighetsförening för gemensamhetsanläggningen.	
Området ska användas till	<input type="checkbox"/> Helårsbostad <input type="checkbox"/> Fritidsbostad <input type="checkbox"/> Jord- och skogsbruk <input type="checkbox"/> Industri <input checked="" type="checkbox"/> Annat: Vågar, grönområden m m	
Handlingar som bifogas	<input type="checkbox"/> Bygglov/förhandsbesked <input type="checkbox"/> Registreringsbevis <input type="checkbox"/> Förvärvstillstånd <input type="checkbox"/> Köpeavtal/Gåvoavtal etc <input type="checkbox"/> Kartskiss <input type="checkbox"/> Övrigt: /	
Förrättningskostnader	Kostnaderna för förrättningen ska betalas av: Påläker Fastigheter AB	
Aktmottagare	Kopia av de slutliga förrättningshandlingarna (akten) ska skickas till: Påläker Fastigheter AB	
Värdeintyg	<input type="checkbox"/> Jag vill att Lantmäteriet dessutom upprättar värdeintyg för lagfart, som ska betalas av: /	
Sökande	Påläker Fastigheter AB	
Datum	22 dec 2010	Datum
Namnunderskrift	Mica Lid	Namnunderskrift
Namnförtydligande	ULLA LID	Namnförtydligande
Datum		Datum
Namnunderskrift		Namnunderskrift
Namnförtydligande		Namnförtydligande

Var god vänd!

## LANTMÄTERIMYNDIGHETEN

Lantmäterimyndigheten <sup>1 (2)</sup>  
Stockholms län

Ink 2007-07-23  
AB103601  
Dnr. AR 07349

## Ansökan

Jag/vi ansöker om följande lantmäteriförrättning:

<b>Kommun</b>	Vallentuna kommun		
<b>Berörd fastighet</b>	Olhamra 1:53 m.fl.		
<b>Önskad åtgärd</b>	<input type="checkbox"/> Avstyckning <input type="checkbox"/> Styckningslotten ska befrias från inteckningar <input type="checkbox"/> Fastighetsreglering <input type="checkbox"/> Fastighetsbestämning <input type="checkbox"/> Sammanläggning <input type="checkbox"/> Klyvning <input type="checkbox"/> Anläggningsförrättning <input checked="" type="checkbox"/> Ledningsförrättning <input type="checkbox"/> Tredimensionell (3-D) fastighetsbildning <input type="checkbox"/> Frigörande av fastighetstillbehör <input type="checkbox"/> Sammanträde för att bilda samfällighetsförening <input type="checkbox"/> Övrigt:		
<b>Beskrivning av önskad åtgärd</b>	Ledningsrätt för VA-ledningar till förmån för Vallentunavatten AB (556655-9836) enligt bifogad kartskiss. Kontaktperson: Björn Olofsson, tel. 08-540 835 53, e-mail: bjorn.olofsson@roslagsvatten.se		
<b>Området ska användas till</b>	<input type="checkbox"/> Helårsbostad <input type="checkbox"/> Fritidsbostad <input type="checkbox"/> Jord- och skogsbruk <input type="checkbox"/> Industri <input type="checkbox"/> Annat:		
<b>Handlingar som bifogas</b>	<input type="checkbox"/> Bygglov/förhandsbesked <input type="checkbox"/> Registreringsbevis <input type="checkbox"/> Fövärvstillstånd <input type="checkbox"/> Köpeavtal/Gåvoavtal etc <input checked="" type="checkbox"/> Kartskiss <input type="checkbox"/> Övrigt:		
<b>Förrättningskostnader</b>	Kostnaderna för förrättningen ska betalas av: Påtåker Fastigheter AB (556684-5821), Box 208, 186 24 VALLENTUNA		
<b>Aktmottagare</b>	Kopia av de slutliga förrättningshandlingarna (akten) ska skickas till: Vallentunavatten AB, c/o Roslagsvatten AB, 184 86 ÅKERSBERGA		
<b>Värdeintyg</b>	<input type="checkbox"/> Jag vill att Lantmäteriet dessutom upprättar värdeintyg för lagfart, som ska betalas av:		
<b>Sökande</b>			
Datum	2007-01-22	Datum	
Namnunderskrift		Namnunderskrift	
Namnförtydligande:	Mikael Medelberg, VD	Namnförtydligande:	
Datum		Datum	
Namnunderskrift		Namnunderskrift	
Namnförtydligande:		Namnförtydligande:	

Var god vänd!

2006-11

Extern kund-Fastighet-Lantmäterimyndighet

Detta dokument har vidimerats elektroniskt av Ewa Brodén Sid: 1/1

## Protokoll samfällighetsförening

2012-12-07

Ärendenummer

AB103601

Sammanträdesledare

Zeinab Jama

*original**mottaget via rek.*

Ärende Sammanträde för att bilda Påtåkers samfällighetsförening som ska förvalta Olharma ga:10.

Lokal: Sammanträdesrum Protokollet, Lantmäteriet, Årstaängsvägen 17, Stockholm

§ 1  
Kallelse, närvaro

Sammanträdet hålles i omedelbar anslutning till förrättning ärendenummer AB103601 för att inrätta gemensamhetsanläggning. Angående kallelse, närvaro mm se förrättningsakten.

§ 2  
Yrkande

Sökande yrkar att samfällighetsförening ska bildas för förvaltningen av anläggningssamfälligheten.

§ 3  
Stadgar


Stadgar antas enligt bilaga till protokollet.

§ 4  
Styrelse

Delägarna utser följande styrelse:

**Ledamöter valda för två år:**

Saku Heikkilä



**Ledamöter valda för ett år:**

Henrik Einarsson



Ulla Lid



**Till ordförande för ett år utses:**

Ulla Lid

**Styrelsesuppleanter:**

Johan Wanngård



**Revisor:**

-

**Revisorssuppleant:**

-

Styrelsen har enligt stadgarna sitt säte i Vallentuna kommun.

Samfällighetens postadress är:  
Påtåkers samfällighetsförening  
c/o Ulla Lid  
Box 209  
186 24 Vallentuna

Till firmatecknare utses av styrelsen, två i förening.


§ 5  
Registrering

Ansökan om registrering av samfällighetsföreningen ska göras av undertecknad sammanträdesledare. Beslut vid detta sammanträde gäller under förutsättning att anläggningsbeslutet i anläggningsförrättning ärendenummer AB102889 vinner laga kraft.

Denna handling har undertecknats elektroniskt av

*Zeinab Jama*





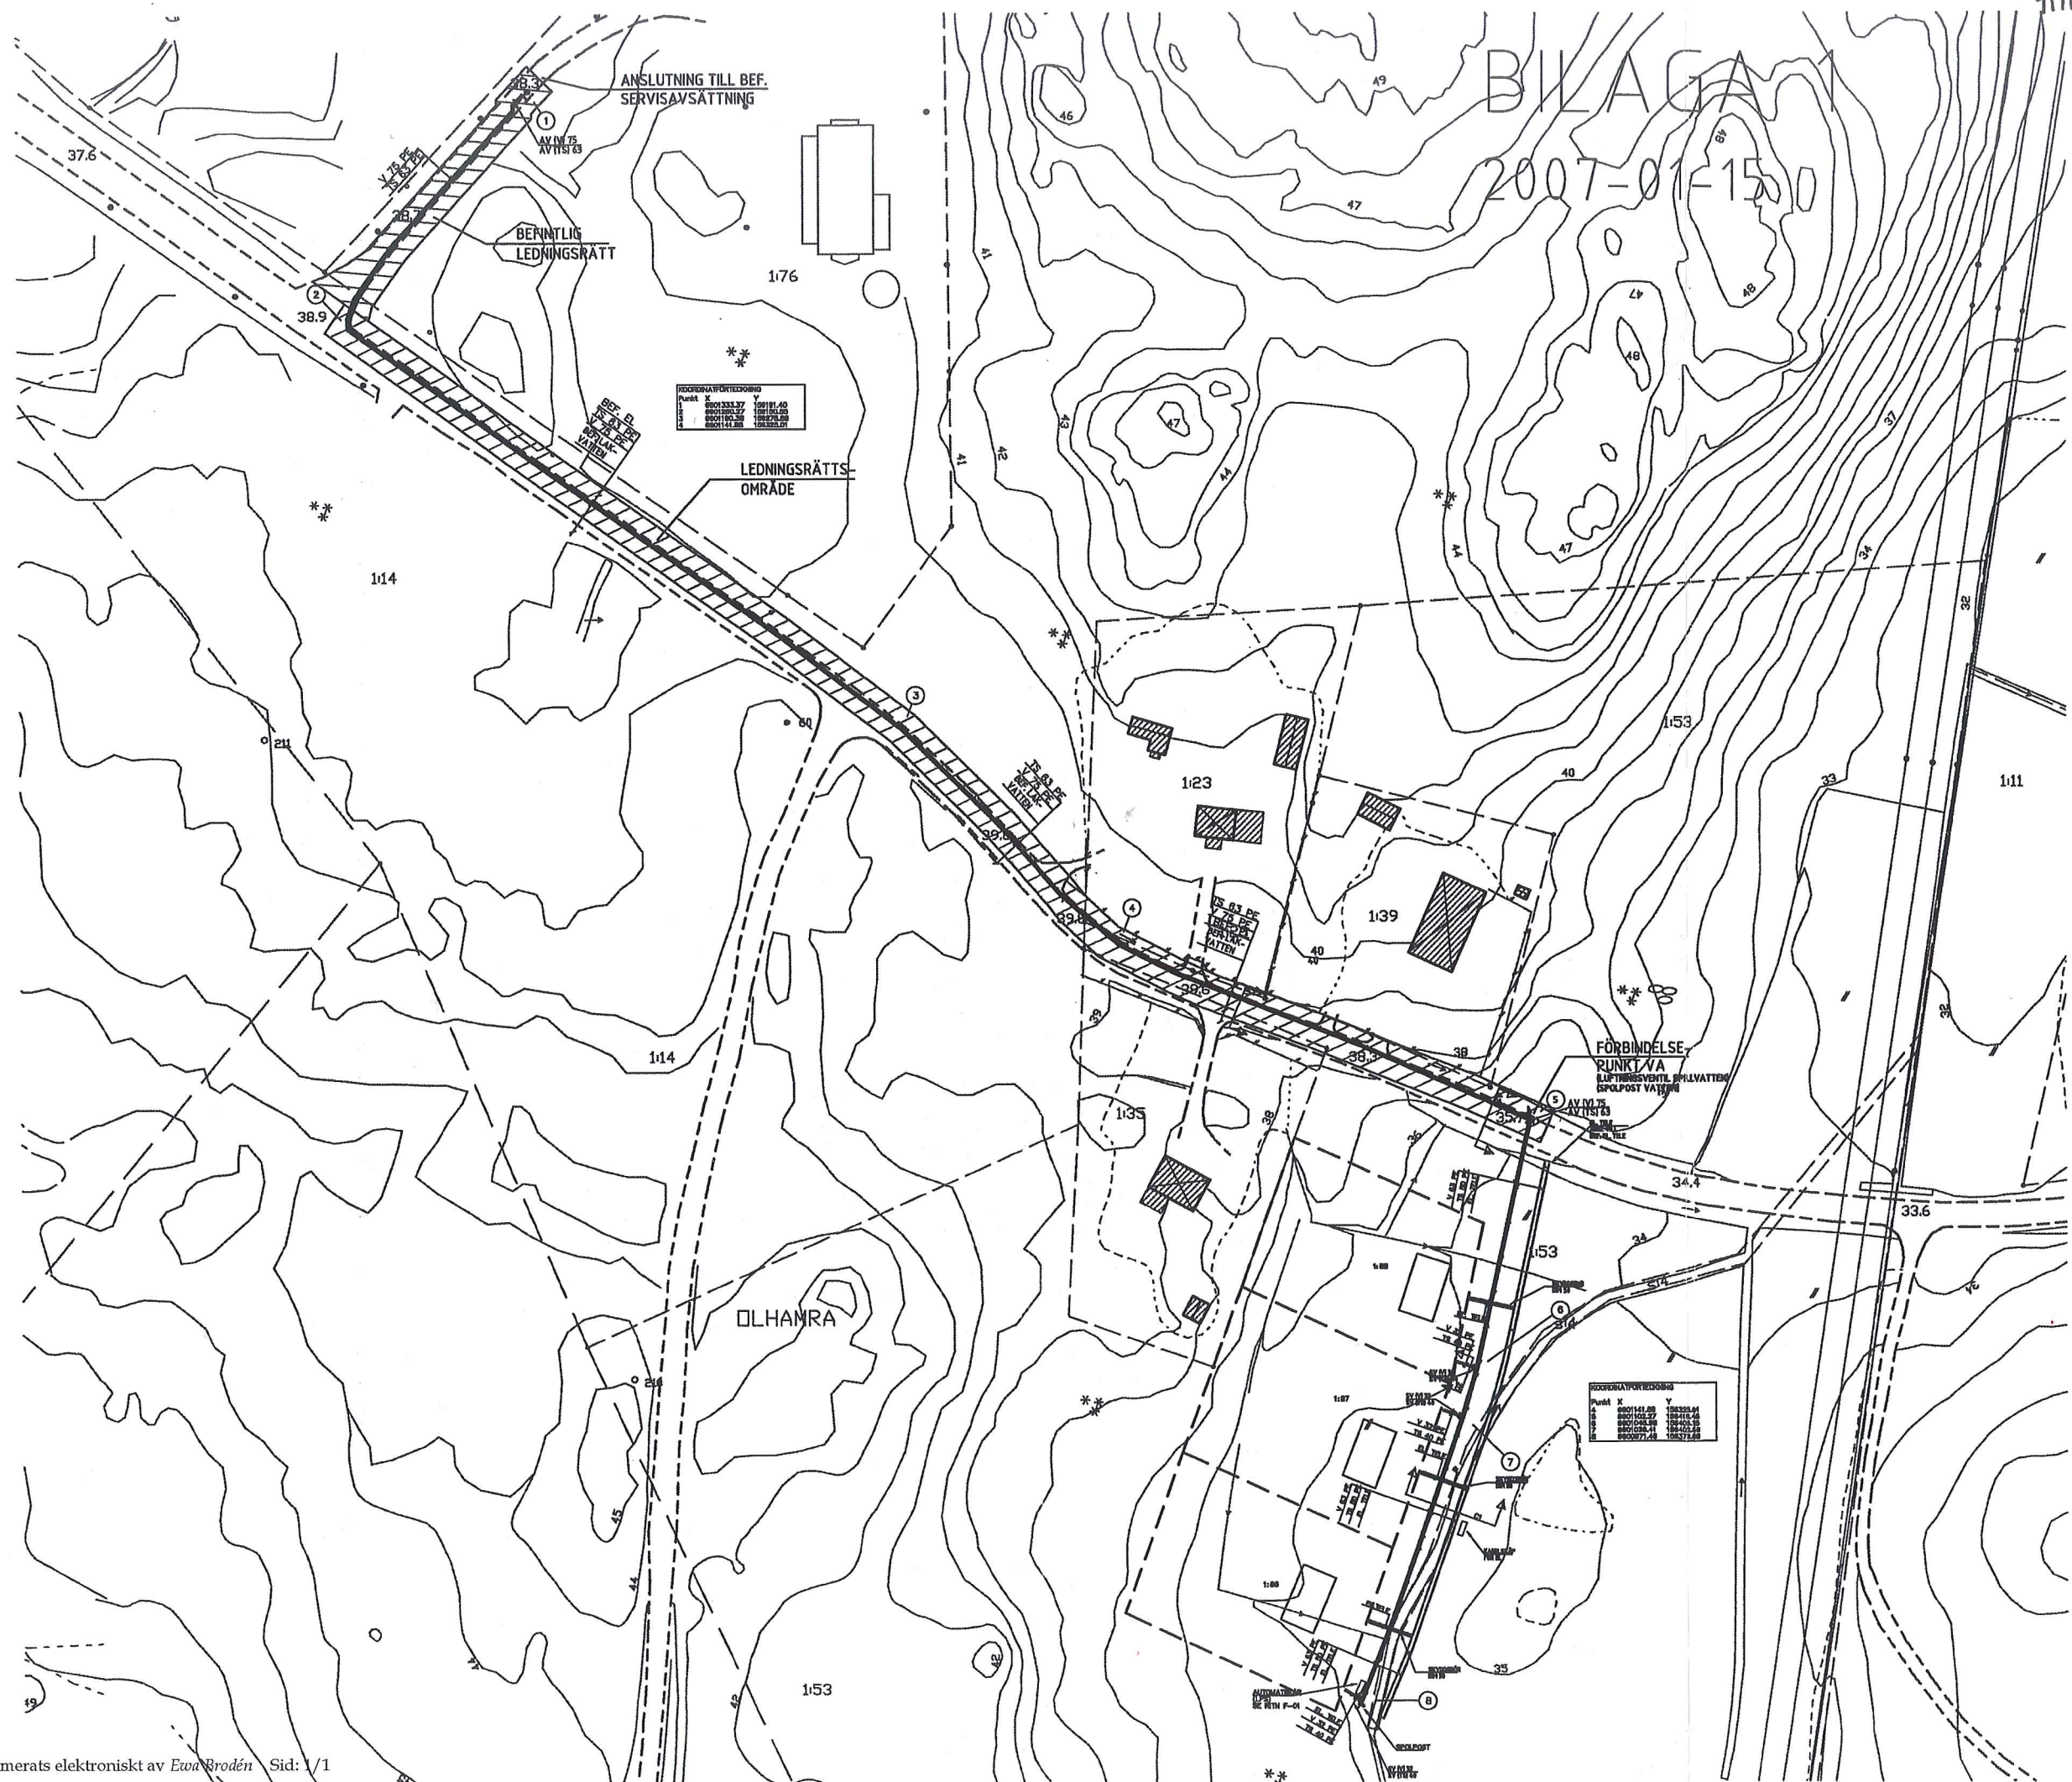






**FÖRKLARINGAR**

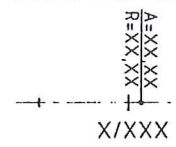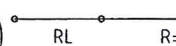- BELÄGGNINGSKANT
- KS12 — KS2 KANTSTÖD, SYNLIK HÖJD I CM
- - - - - ARBETSOMRÅDESGRÄNS
- - - - - DETALJPLANEGRÄNS
- 
 STAKAD LINJE MED LÄNGDMÄTNING, TP OCH ELEMENTUPPGIFTER  
 X/XXX
- 
 KANTLINJE MED TP OCH ELEMENTUPPGIFTER  
 RL R=XX,XX
- XX,XX NIVÅ FÄRDIG BELÄGGNINGSKANT
- +XX,XX BEFINTLIG NIVÅ SOM BEHÅLLES
- ⊕ PLANTERAT TRÄD
- X.X% TVÄRFALL

**ANMÄRKNINGAR**

FÖRSLAG PÅ GARAGEINFARTER INRITADE PÅ RITNING, INGÅR EJ I ENTREPRENAD

FÖR UTFORMNING AV KANTSTÖD VID INFARTER OCH ÖVERFARTER, SE RITNINGAR 000T0401 OCH 000T0402.

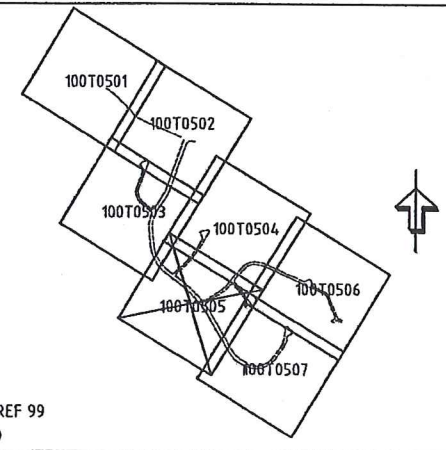

PLANSYSTEM: SWEREF 99  
HÖJDSYSTEM: RH00

Höjningsförändring		A 1		ENLIGT REVIDERINGSS-PH 4		T0627		DLPE		JJ0N		JJ0N	
Nummer	Ant.	Ant.	Revideringen avser	Ant.	Proj.	Dr.	Godkänd						
<b>RELATIONSHANDLING</b>													
<b>PÅTÄKERN</b>				<b>OLHAMRA 1:53</b>									
<b>FASTIGHETER AB</b>				<b>VALLENTUNA KOMMUN</b>									
<b>SWECO</b> SWECO AB Gårdsvägen 22 Box 340 44, 100 26 Stockholm Telefon 08 685 60 00, Fax 08 685 60 10				<b>HÖJD OCH UTSÄTTNINGSPLAN</b> VÄG 101 KM 0/300-0/540 VÄG 103 KM 0/000-0/180 VÄG 104 KM 0/000-0/090, VÄG 104-1 PLAN									
				UPPDRAGSLEDARE <b>L ZETTERLUND</b> 1145989000				UPPDRAGSANSVARIG <b>D SKOCIC</b>				FÖRSTÄMPEL <b>A1</b> 1:400	
UPPDRAGSNUMMER <b>2010-04-29</b>				ÖVERSIKTSKART <b>100T0505</b>									

Detta dokument har vidimerats elektroniskt av Ewa Brodén Sid: 2/6




**FÖRKLARINGAR**

- BELÄGGNINGSKANT
- KS12 KS2 KANTSTÖD, SYNLIG HÖJD I CM
- ARBETSOMRÅDESGRÄNS
- DETALJPLANEGRÄNS
- STAKAD LINJE MED LÄNGDMÄTNING, TP OCH ELEMENTUPPGIFTER
- KANTLINJE MED TP OCH ELEMENTUPPGIFTER
- XX,XX NIVÅ FÄRDIG BELÄGGNINGSKANT
- +XX,XX BEFINTLIG NIVÅ SOM BEHÅLLES
- (+) PLANTERAT TRÄD
- X.X% TVÄRFALL

**ANMÄRKNINGAR**


FÖRSLAG PÅ GARAGEINFARTER INRITADE PÅ RITNING, INGÅR EJ I ENTREPRENAD

FÖR UTFORMNING AV KANTSTÖD VID INFARTER OCH ÖVERFARTER, SE RITNINGAR 000T0401 OCH 000T0402.

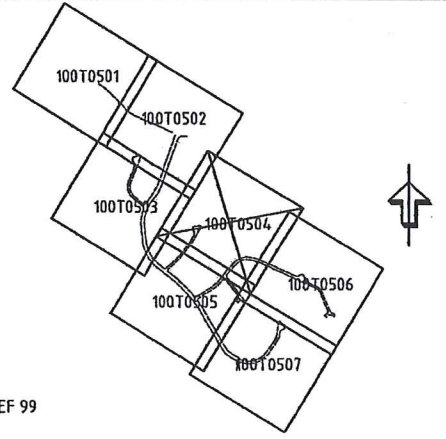

PLANSYSTEM: SWEREF 99  
HÖJDSYSTEM: RH00

Höjning		A 2		ENLIGT REVIDERINGS-PM 4		120622 DLPE JJON JJON	
Nummer		Bet. Ant. Revideringen avser		Del. Proj. Dr.		Godkänd	
<b>PÅTÄKERN</b>				<b>RELATIONSHANDLING</b>			
<b>FASTIGHETER AB</b>				<b>OLHAMRA 1:53</b>			
				<b>VALLENTUNA KOMMUN</b>			
				<b>HÖJD OCH UTSÄTTNINGSPLAN</b>			
 SWECO AB Göteborgsplan 22 Box 340 44, 140 26 Stockholm Telefon 08 695 00 00, Fax 08 995 00 10				 VÄG 103 KM 0/070-0/130 VÄG 104 KM 0/090-0/190 PLAN			
UPPDRAGSLEDARE		UPPDRAGSANSVARIG		FÖRSTAPLAN TÄNDRIS		FÖRSTAPLAN	
L. ZETTERLUND		L. ZETTERLUND		D. SKOJIC		A1	
STOCKHOLM		2010-04-29		2010-04-29		1:4.00	
						100T0504	
						A	

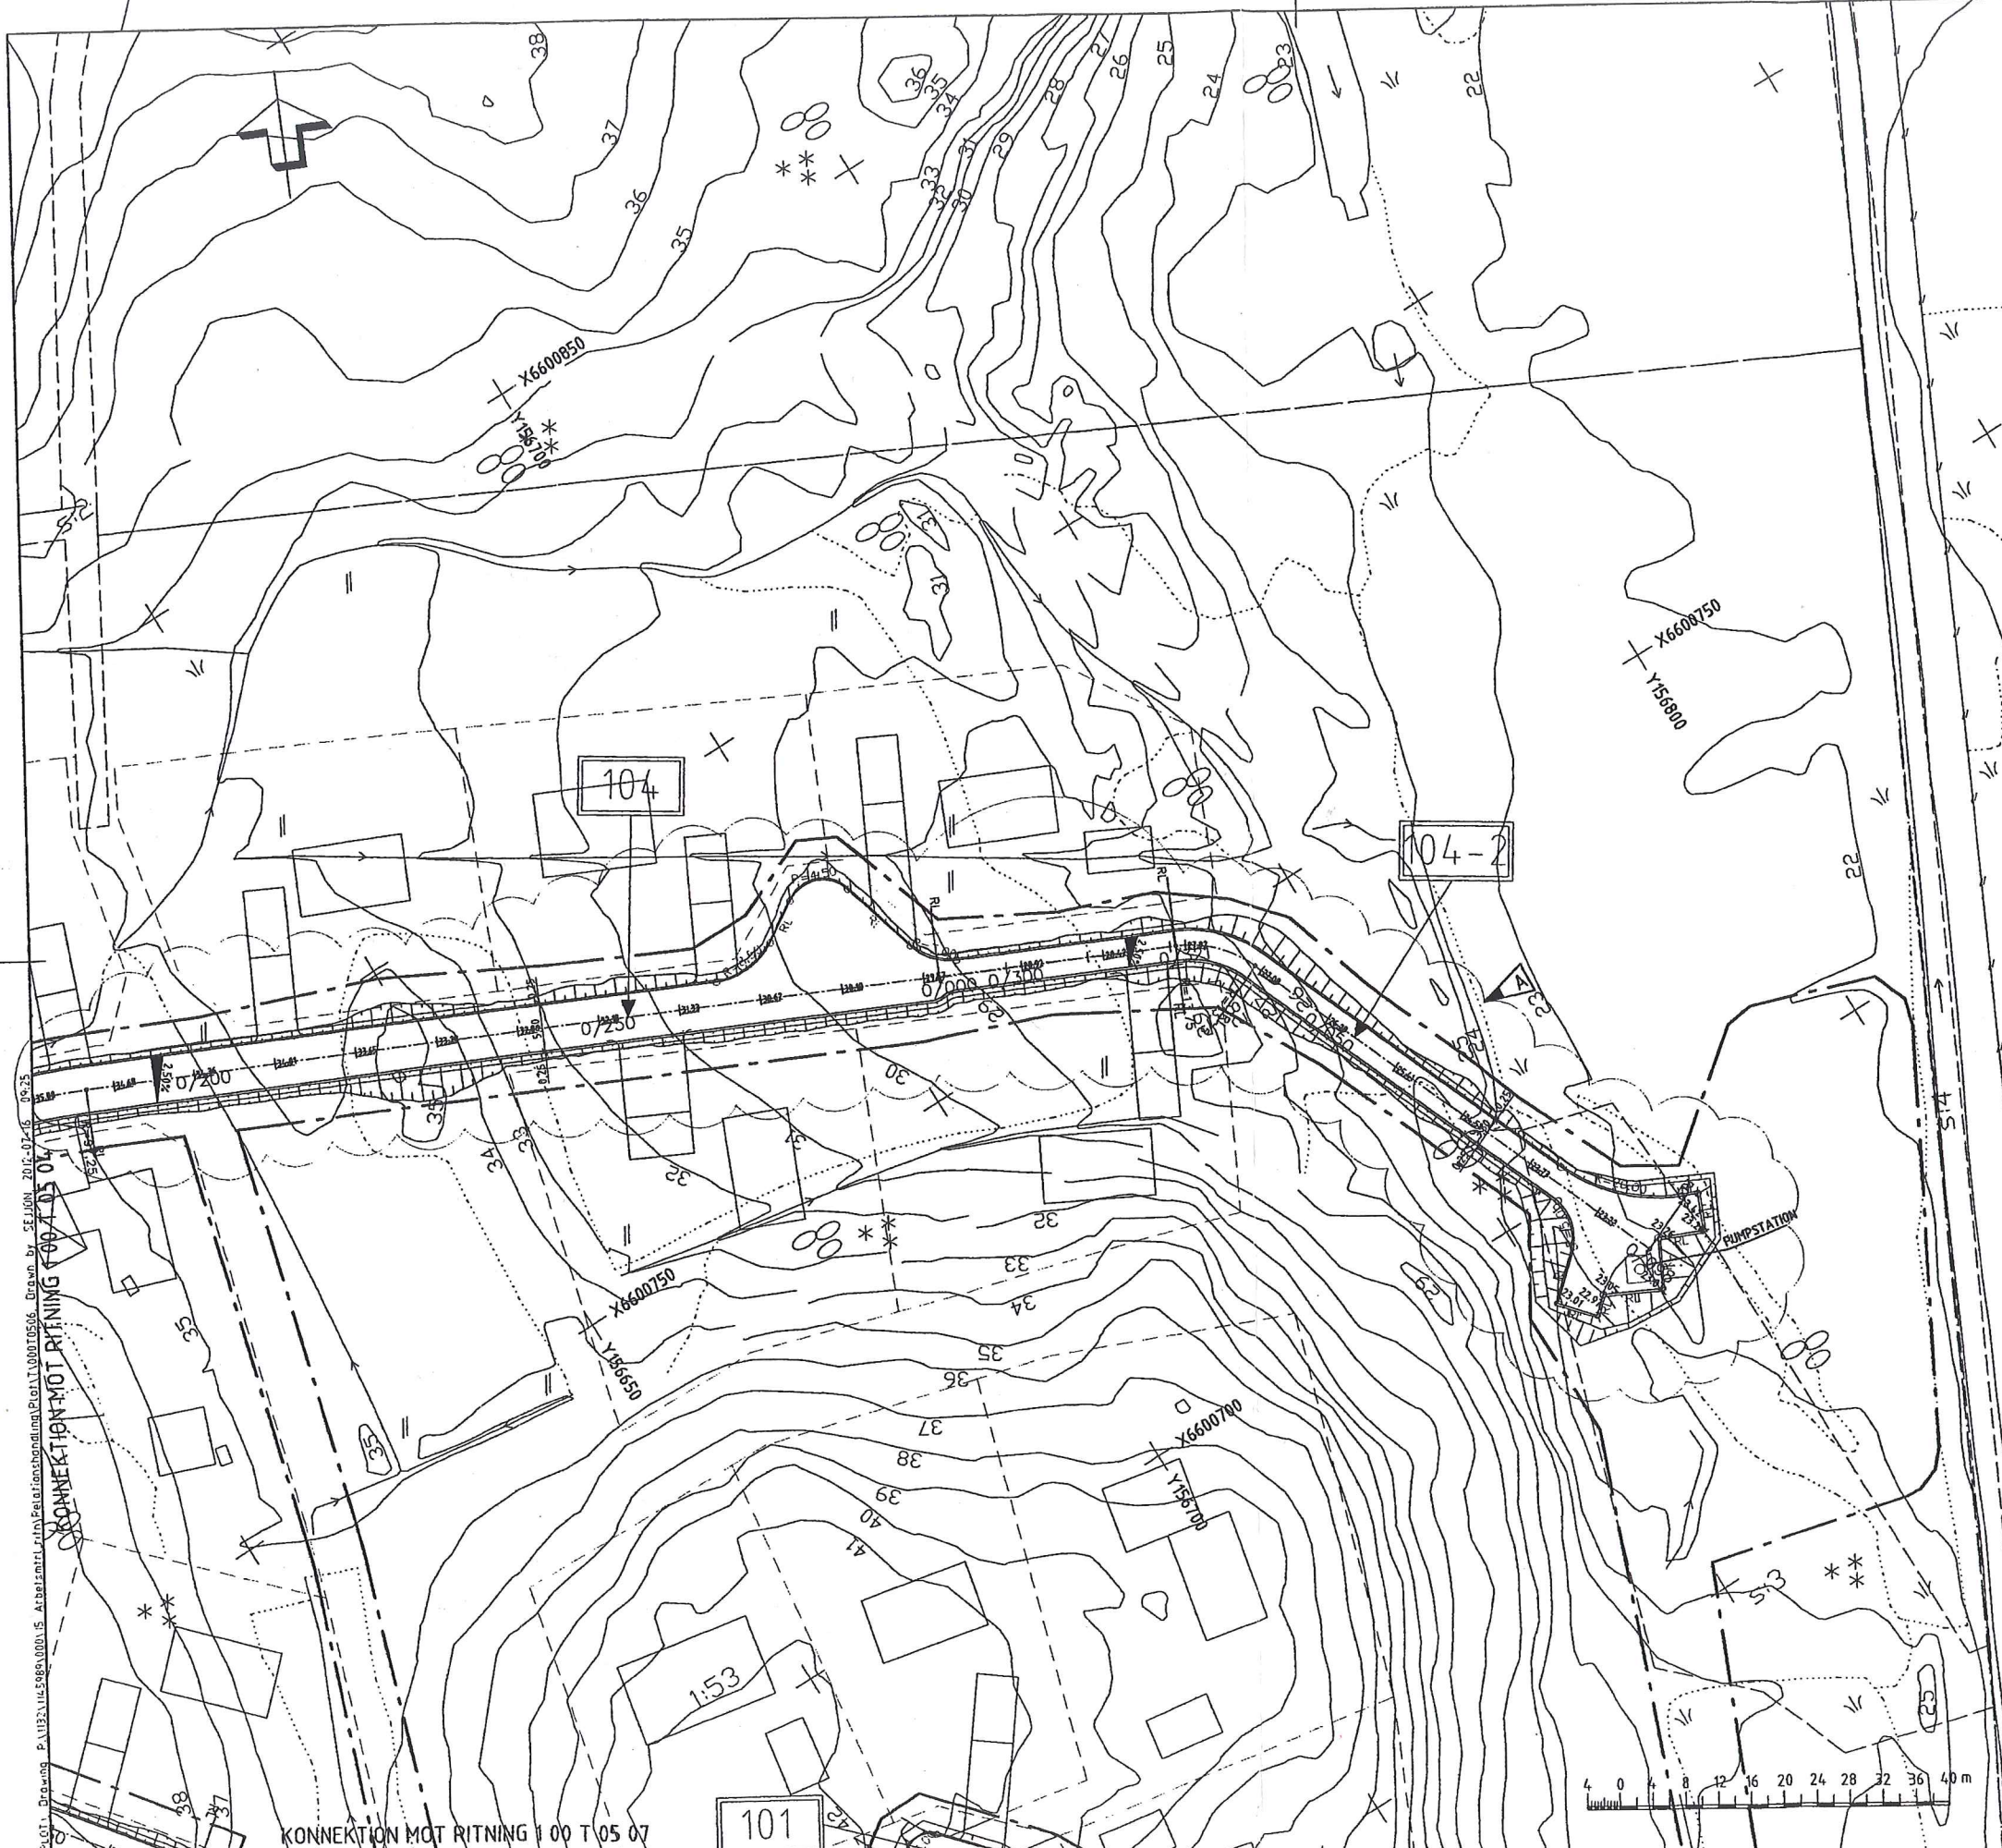


- FÖRKLARINGAR**
- BELÄGGNINGSKANT
  - KS12 — KS2 KANTSTÖD, SYNLIIG HÖJD I CM
  - - - - - ARBETSOMRÅDESGRÄNS
  - - - - - DETALJPLANEGRÄNS
  - R=XX,XX  
X/XXX  
+ - - - - STAKAD LINJE MED LÄNGMÄTNING, TP OCH ELEMENTUPPGIFTER
  - RL — R=XX,XX KANTLINJE MED TP OCH ELEMENTUPPGIFTER
  - XX,XX NIVÅ FÄRDIG BELÄGGNINGSKANT
  - +XX,XX BEFINTLIG NIVÅ SOM BEHÅLLES
  - ⊕ PLANTERAT TRÄD
  - X.X% TVÄRFALL

**ANMÄRKNINGAR**

FÖRSLAG PÅ GARAGEINFARTER INRITADE PÅ RITNING, INGÅR EJ I ENTREPRENAD

FÖR UTFORMNING AV KANTSTÖD VID INFARTER OCH ÖVERFARTER, SE RITNINGAR 000T0401 OCH 000T0402.

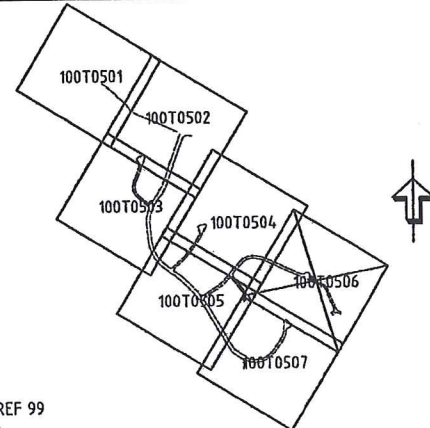

PLANSYSTEM: SWEREF 99  
HÖJDSYSTEM: RH00

A 1 ENLIGT REVIDERINGSPH 4 12062 DLPE JJDN JJDN	
Revidering	Nummer
Bel. Ant. Revideringen avser	Dat. Proj. Gr. Godkänd
<b>RELATIONSHANDLING</b>	
<b>PÅTÄKERN</b>	<b>OLHAMRA 1:53</b>
<b>FASTIGHETER AB</b>	<b>VALLENTUNA KOMMUN</b>
	<b>HÖJD OCH UTSÄTTNINGSPLAN</b>
<b>SWECO</b>	<b>VÄG 104 KM 0/190-0/320</b>
SWECO AB	<b>VÄG104-2</b>
Box 340 44, 100 20 Stockholm	<b>PLAN</b>
Telefon 08 695 60 00, Fax 08 695 60 10	
UPPDRAGSLEDARE	UPPDRAGSNUMMER
L ZETTERLUND	1145989000
PROJEKTANT	GRANSKARE
D PETERSSON	D SKOČIČ
STOCKHOLM	2009-12-18
PROJEKT	SKALA
A1	1:400
REVISION	REVISOR
	100T0506
	A



TECKENFÖRKLARINGAR


- KABEL NYKE 4G/10
- VÄGBELYSNINGSTOLPE 6 METER DÄR EJ ANNAT ANNGES
- BEFINTLIG BELYSNINGSTOLPE
- ① UNDER KÖRBAR YTA FÖRLÄGGS KABEL INUTI ETT Ø110 GULT SRS KABELSKYDDSRÖR
- ② VÄGBELYSNINGSTOLPE 8 METER
- ③ BELYSNINGSCENTRAL
- 301 MONTAGENUMMER

ANMÄRKNING

KABLAR OCH KABELSKYDDSRÖR FÖRLÄGGS I VÄGKANT MED FÖRLÄGGENNEDJUP 0,35 M OCH KORSNING AV KÖRYTA 0,65 M. I ÖVRIGT ENLIGT EBR KJ 4105.

HÄNVISNING

FÖR BEFINTLIGA LEDNINGAR SE LEDNINGSSAMORDNINGSRITNINGAR

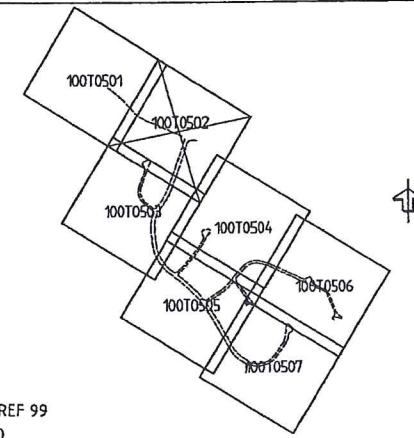

PLANSYSTEM: SWEREF 99  
HÖJDSYSTEM: RH00

Hänvisning	Nummer	Bel.	Art.	Revideringen över	Dat.	Proj.	Gr.	Code/Id
<b>FÖRFRÅGNINGSUNDERLAG</b>								
<b>PÅTÄKERN FASTIGHETER AB</b>				<b>OLHAMRA 1:53 VALLENTUNA KOMMUN</b>				
 <small>SWECO AB Görnelagsgatan 22 Box 340 04, 150 20 Stockholms Telefon 08 695 80 00, Fax 08 695 80 10</small>				KANALISATION OCH BELYSNING				
LEZE				PLAN				
UPPDRAGSANSVARS P. SPARRETOFT STOCKHOLM		UPPDRAGSNUMMER 1145989000		KONSTRUKTÖRSNAMN E. TOLONEN		FÖRVALT A1		SKALA 1:400
09-12-18		OBJEKT NR		RITNINGAR		100 E 63 02		REV

OLHAMRA

KONNEKTION MOT RITNING 100 E63 02

TECKENFÖRKLARINGAR

- KABEL NIXE 4G10
- ⊕ VÄGBELYSNINGSTOLPE 6 METER DÄR EJ ANNET ANGES
- ⊕ BEFINTLIG BELYSNINGSTOLPE
- ① UNDER KÖRBAR YTA FÖRLÄGGS KABEL INUTI ETT 110 GULT SVS KABELSKYDDSRÖR
- ② VÄGBELYSNINGSTOLPE 8 METER
- ③ BELYSNINGSCENTRAL
- 301 MONTAGENUMMER

ANMÄRKNING


KABLAR OCH KABELSKYDDSRÖR FÖRLÄGGS I VÄGKANT MED FÖRLÄGGNINGSLÖP 0,25 M OCH KORSNING AV KÖRYTTA 0,65 M I ÖVRIGT ENLIGT EBR KJ 4105.

HÄNVISNING

FÖR BEFINTLIGA LEDNINGAR SE LEDNINGSSAMORDNINGSRITNINGAR

KONNEKTION MOT RITNING 100 E63 04

KONNEKTION MOT RITNING 100-E63 05

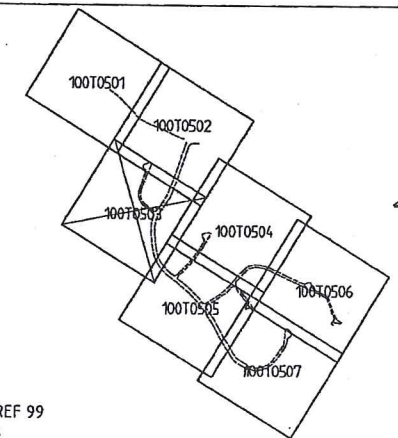

PLANSYSTEM: SWEREF 99  
HÖJDSYSTEM: RH00



Hänvisning	Nummer	Del	Ant	Revideringen över	Dat	Proj	Gr	Godk
<b>FÖRFRÅGNINGSUNDERLAG</b>								
PÅTÄKERN FASTIGHETER AB				OLHAMRA 1:53 VALLENTUNA KOMMUN				
<b>SWECO</b> SWECO AB Görnellagatan 22 Box 340 44, 100 28 Stockholm Telefon 08 695 60 00, Fax 08 695 60 10				KANALISATION OCH BELYSNING  PLAN				
UPPDRAGSLEDAV LEZE	UPPDRAGSNUMMER 1145989000	KONSTRUKTÖR E. TOLONEN		FORMAT A1	SKALA 1:400		REV	
STOCKHOLM	09-12-18	OBJEKT NR		100 E 63 03				

KONNEKTION MOT RITNING 100 E63 02

KONNEKTION MOT RITNING 100 E63 03

KONNEKTION MOT RITNING 100 E63 06

KONNEKTION MOT RITNING 100 E63 05

TECKENFÖRKLARINGAR


- KABEL NXE 4610
- VÄGBELYSNINGSTOLPE 6 METER DÄR EJ ANNAT ANNGES.  
BEFINTLIG BELYSNINGSTOLPE.
- ① UNDER KÖRBAR YTA FÖRLÄGGS KABEL  
INUTI ETT Ø110 GLJ.T SRS KABELSKYDDSRÖR.
- ② VÄGBELYSNINGSTOLPE 8 METER
- ③ BELYSNINGSCENTRAL
- 301 MONTAGENUMMER

ANMÄRKNING

KABLAR OCH KABELSKYDDSRÖR FÖRLÄGGS I VÄRKANT MED FÖRLÄGGNINGSDJUP 0,35 M OCH KORSNING AV KÖRYTA 0,65 M. I ÖVRIGT ENLIGT EBR KJ 4105.


HÄNVISNING

FÖR BEFINTLIGA LEDNINGAR SE LEDNINGSSAMORDNINGSRITNINGAR

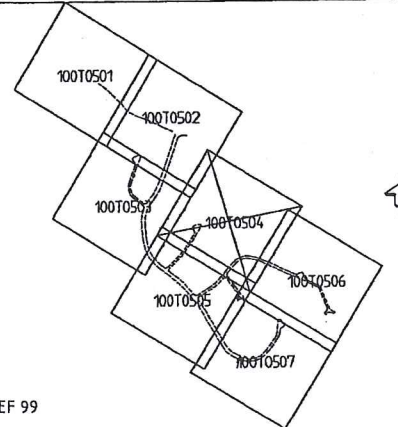

PLANSYSTEM: SWEREF 99  
HÖJDSYSTEM: RH00

Hänvisning	Nummer	Det. Ant.	Revideringen över	Det.	Proj.	Gr.	Godkänd
<b>FÖRFRÅGNINGSUNDERLAG</b>							
<b>PÅTÄKERN FASTIGHETER AB</b>				<b>OLHAMRA 1:53 VALLENTUNA KOMMUN</b>			
<b>SWECO</b> SWECO AB Gjörvelväggen 22 Box 340 44, 100 25 Stockholm Telefon 08 665 00 00, Fax 08 665 00 10				<b>KANALISATION OCH BELYSNING</b>			
<b>PLAN</b>							
UPPDRAGSANSVARIG <b>LEZE</b>	UPPDRAGSNUMMER <b>1145989000</b>	KONSTRUKTIONSR <b>P. SPARRENTOFT</b>	GRANSK <b>E. TOLONEN</b>	FÖRHÅT <b>A1</b>	SKALA <b>1:400</b>		
STOCKHOLM		09-12-18		OBJEKT NR	RITNINGAR <b>100 E 63 04</b>		

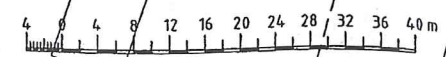





**TECKENFÖRKLARINGAR**


- KABEL NYKE 4G10
- VÄGBELYSNINGSTOLPE 6 METER DÄR EJ ANNAT ANNGES BEFINTLIG BELYSNINGSTOLPE
- 1 UNDER KÖRBAR YTA FÖRLÄGGS KABEL INUTI ETT 4110 GULT SRS KABELSKYDDSRÖR
- 2 VÄGBELYSNINGSTOLPE 8 METER
- 3 BELYSNINGSCENTRAL
- 301 MONTAGENUMMER

**ANMÄRKNING**

KABLAR OCH KABELSKYDDSRÖR FÖRLÄGGS I VÄGRANT MED FÖRLÄGGENNEDJUP 0,35 M OCH KÖRSNING AV KÖRYTA 0,65 M I ÖVRIGT ENLIGT EBR KJ 4105


**HÄNVISNING**


FÖR BEFINTLIGA LEDNINGAR SE LEDNINGSAMORDNINGSRITNINGAR

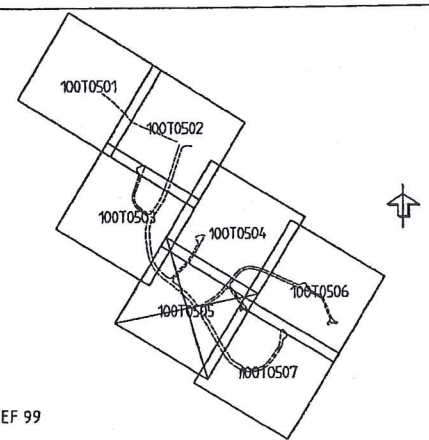

PLANSYSTEM: SWEREF 99  
HÖJDSYSTEM: RH00

Ärskrivning	Nummer	Dat.	Art.	Revideringen över	Dat.	Proj.	Gr.	Godkänd
<b>FÖRFRÅGNINGSUNDERLAG</b>								
<b>PÅTÄKERN FASTIGHETER AB</b>				<b>OLHAMRA 1:53 VALLENTUNA KOMMUN</b>				
<b>SWECO</b> SWECO AB Görnwälsplan 22 Box 340 44, 100 28 Stockholm Telefon 08 695 60 00, Fax 08 695 60 10				<b>KANALISATION OCH BELYSNING</b>  <b>PLAN</b>				
UPPDRAGSANSVARIG <b>LEZE</b>	UPPDRAGSLEDAVARE <b>114 598 9000</b>	PROJEKTLEDARE <b>P. SPARRETOFT</b>		PROJEKTANT <b>E. TOLONEN</b>		PROJEKT <b>A1</b>	SKALA <b>1:4.00</b>	REV
STOCKHOLM	09-12-18	RITNINGEN		<b>100 E 63 05</b>				

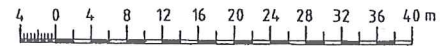

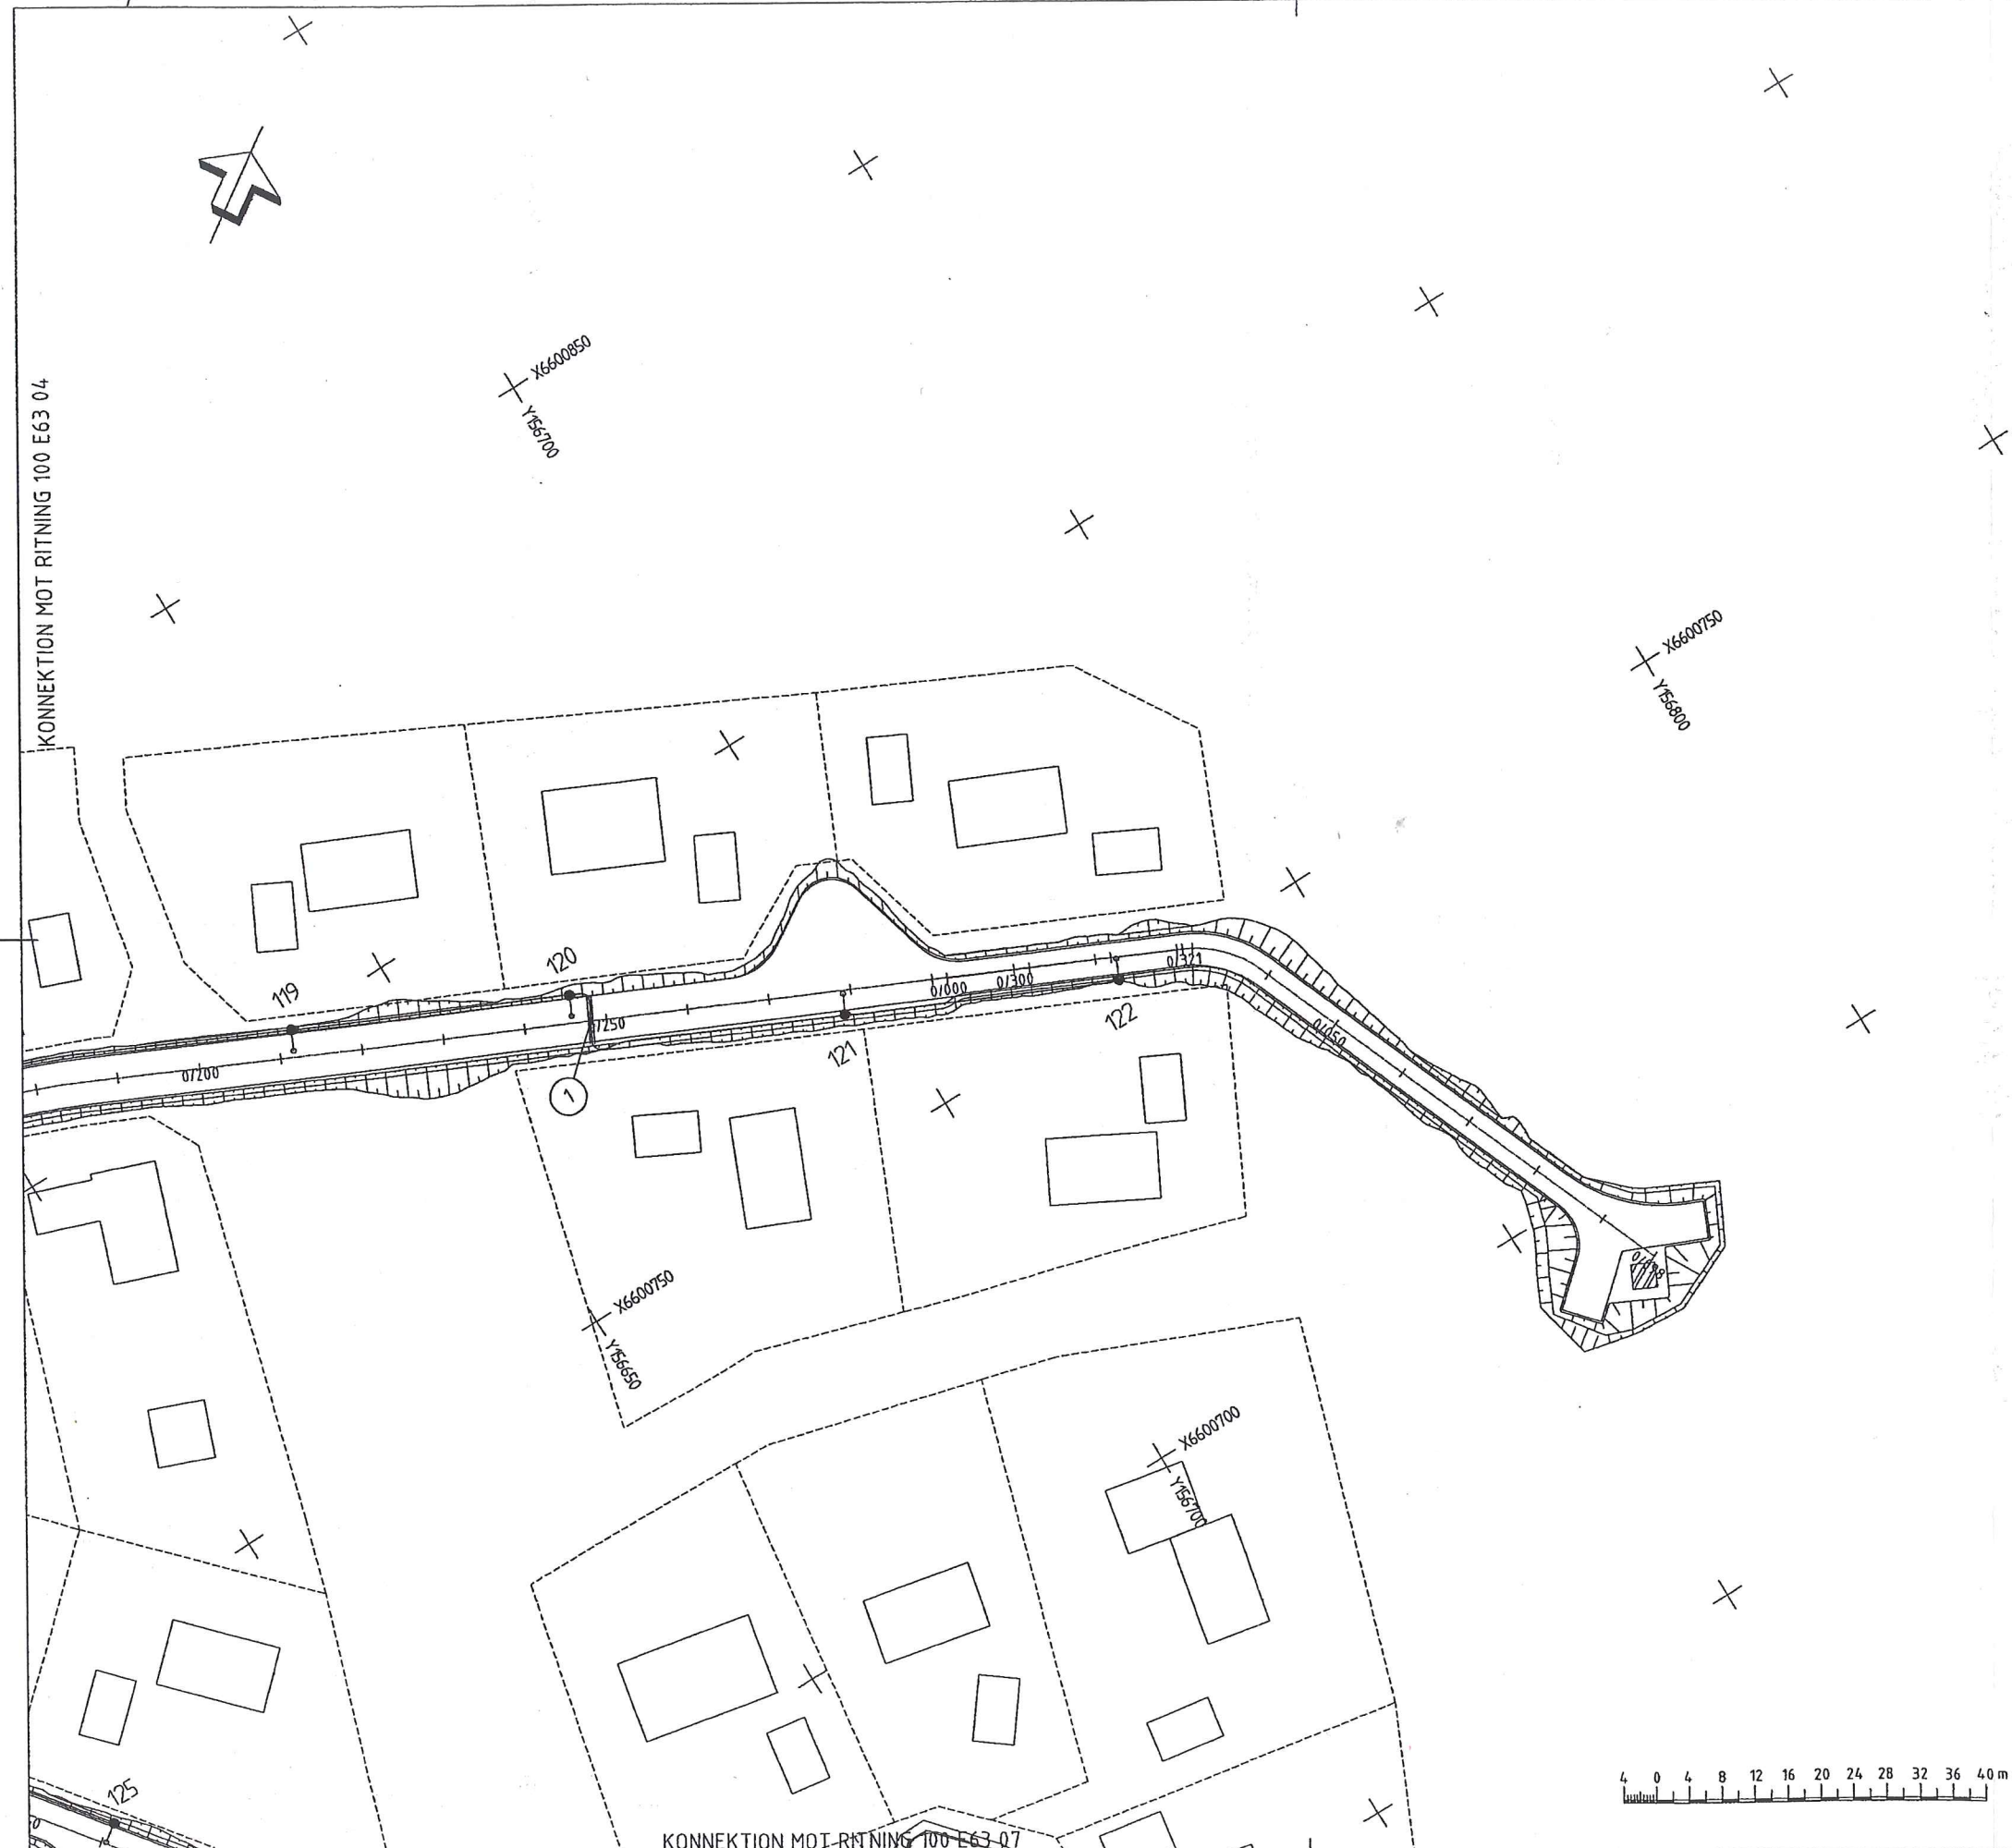

**TECKENFÖRKLARINGAR**


- KABEL NYDE 4G10
- VÄGBELYSNINGSPOLPE 6 METER DÄR EJ ANNAT ANNGES.
- BEFINTLIG BELYSNINGSPOLPE.
- ① UNDER KÖRBAR YTA FÖRLÄGGS KABEL INUTI ETT Ø110 GULT SRS KABELSKYDDSRÖR.
- ② VÄGBELYSNINGSPOLPE 8 METER
- ③ BELYSNINGSCENTRAL
- 301 MONTAGENUMMER

**ANMÄRKNING**

KABLAR OCH KABELSKYDDSRÖR FÖRLÄGGS I VÄGKANT MED FÖRLÄGNINGSDLUP 0,35 M OCH KORSNING AV KÖRYTA 0,55 M I ÖVRIGT ENLIGT EBR KJ 4105.

**HÄNVISNING**

FÖR BEFINTLIGA LEDNINGAR SE LEDNINGSSAMORDNINGSRITNINGAR

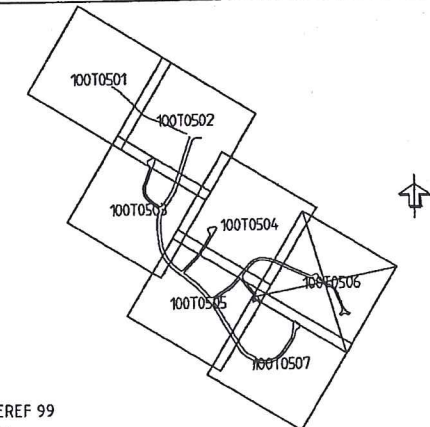


PLANSYSTEM: SWEREF 99  
HÖJDSYSTEM: RH00

Höjdvänning	Nummer	Det.	Ant.	Revideringen avser	Det.	Proj.	Gr.	Godkänd
<b>FÖRFRÅGNINGSUNDERLAG</b>								
<b>PÅTÄKERN FASTIGHETER AB</b>				<b>OLHAMRA 1:53 VALLENTUNA KOMMUN</b>				
<b>SWECO</b> SWECO AB Gårdsvägen 22 Box 340 44, 100 28 Stockholm Telefon 08 695 60 00, Fax 08 695 60 10				KANALISATION OCH BELYSNING				
UPPDRAGSANSVARS <b>LEZE</b> GÅRDEN <b>P. SPÄRRETOFT</b> STOCKHOLM 09-12-18				UPPDRAGSNUMMER <b>1145989000</b> GÅRDEN <b>E. TOLONEN</b> STOCKHOLM 09-12-18				
				KONSTRUKTIONSRITNING		FÖRHAT   SKALA		REV
				A1		1:400		100 E 63 06
				RITNINGAR				






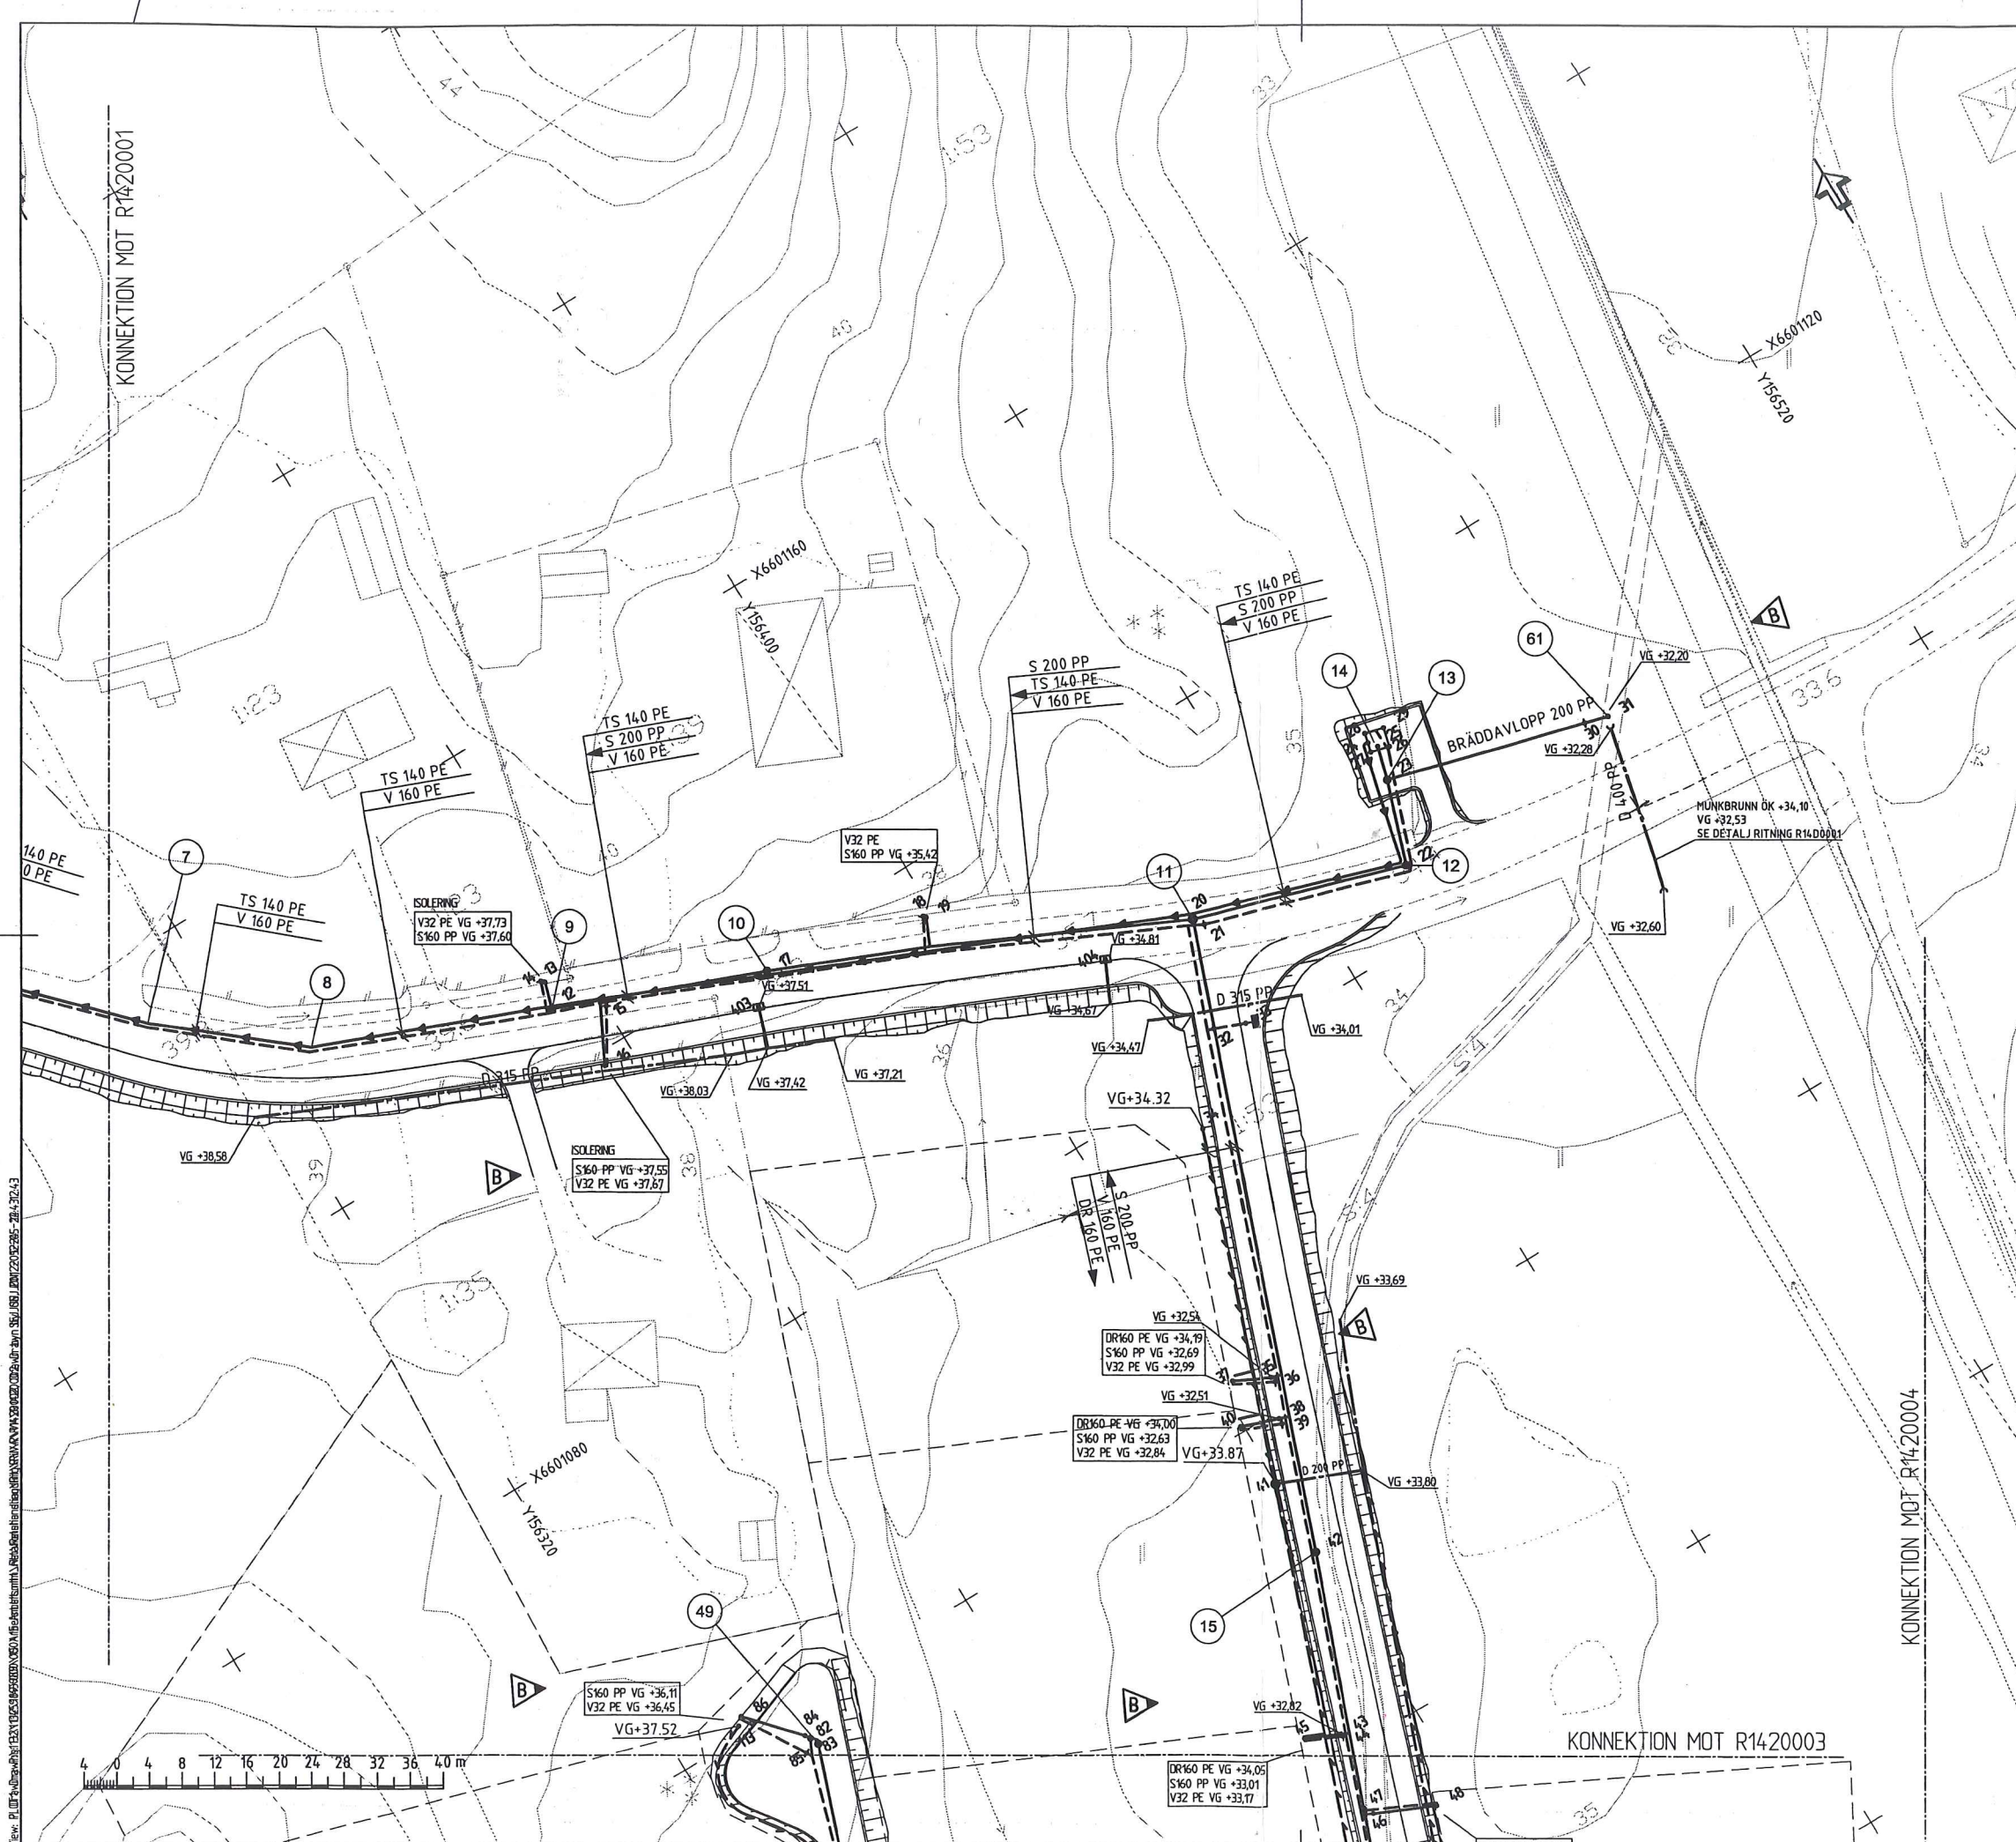

FÖRKLARINGAR

- FASTIGHETSGRÄNS
- TRYCKSPILLVATTENLEDNING
- SPILLVATTENLEDNING
- VATTENLEDNING
- DRÄNLEDNING
- SERVIS-AVSÄTTNING DR160, S160, V32
- NEDSTIGNINGSBRUNN
- TILLSYNSBRUNN, DIM 400
- RENSBRUNN
- DRÄNBRUNN
- DAGVATTENBRUNN, DIM 400 MED SANDFÄNG
- AVSTÄNGNINGSVENTIL
- BRANDPOST
- SP, SPOLPOST
- INMÄTT PUNKT

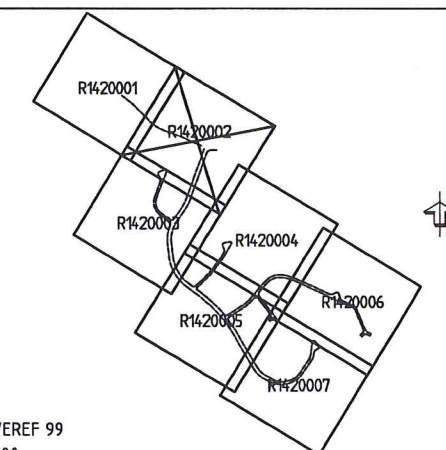

PLANSYSTEM: SWEREF 99  
HÖJDSYSTEM: RH 00

HÄNVISNINGAR  
SE PROFILRITNINGAR R1403004-R1403005

Rev.	Ant.	Revideringen avser	Dat.	Proj.	Gr.	Godkänd
C	-	ENLIGT REVIDERING-PH 3	200525	JUN		
B	5	SE REV-PH 2	112201	JUN		
A		KOMPLETTERANDE ANMÄTNING	112208			

RELATIONSHANDLING  
PÅTÄKER  
FASTIGHETER AB  
OLHAMRA 1:53  
VALLENTUNA KOMMUN

SWECO  
SWECO AB  
Gjörvelsgatan 22  
Box 340 44, 100 26 Stockholm  
Telefon 08 695 60 00, Fax 08 695 60 10

VA-PLAN

UPPDRAGSANSVARIG: S ESKILSSON  
KONSTR: U OLSSON  
STOCKHOLM

UPPDRAGSNUMMER: 1145989000  
GRANSK: A CRONER  
2010-12-22

PLAN

FORMAT: A1  
SKALA: 1:400  
RITNINGSNR: R1420002





OLHAMRA


FÖRKLARINGAR

- FASTIGHETSGRÄNS
- TRYCKSPILLVATTENLEDNING
- SPILLVATTENLEDNING
- VATTENLEDNING
- DRÄNLEDNING
- SERVIS-AVSÄTTNING DR160, S160, V32
- NEDSTIGNINGSBRUNN
- TILLSYNSBRUNN, DIM 400
- RENSBRUNN
- DRÄNBRUNN
- DAGVATTENBRUNN, DIM 400 MED SANDFÄNG
- AV, AVSTÄNGNINGSVENTIL
- BRANDPOST
- SP, SPOLPOST
- INMÄTT PUNKT

KONNEKTION MOT R1420002

KONNEKTION MOT R1420003

KONNEKTION MOT R1420006

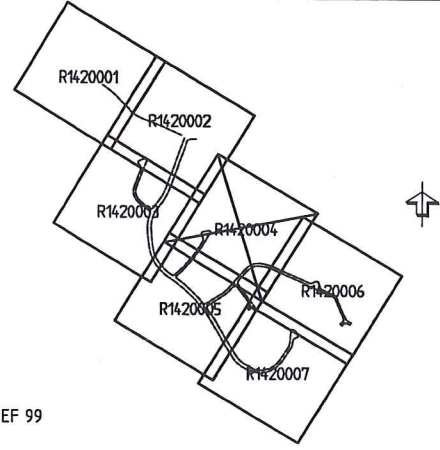

ISOLERING  
S160 PP VG +35,82  
V32 PE VG +36,02

RESTERANDE FYLNING  
ÖVER SERVISAVSÄTTNING  
FYLLS UPP I NIVA MED  
MED BELÄGGNINGSKANT

ISOLERING  
S160 PP VG +35,68  
V32 PE VG +35,85

ISOLERING  
S160 PP VG +35,01  
V32 PE VG +35,23

ISOLERING  
V32 PE VG +36,16  
S160 PP VG +35,98

ISOLERING  
V32 PE VG +35,83  
S160 PP VG +35,66  
DR160 PE VG +36,45

ISOLERING  
V32 PE VG +35,53  
S160 PP VG +35,31  
DR160 PE VG +36,14

KONNEKTION MOT R1420005

ISOLERING  
V32 PE VG +33,25  
S160 PP VG +33,05

S160 PP VG +34,23  
V32 PE VG +34,44

S160 PP VG +37,47  
V32 PE VG +37,21

DR160 PE VG +35,65  
S160 PP VG +34,37  
V32 PE VG +34,55

ISOLERING  
DR160 PE VG +32,82  
S160 PP VG +32,92  
V32 PE VG +33,10

ISOLERING  
S160 PP VG +37,22  
V32 PE VG +37,37

V32 PE VG +37,29  
S160 PP VG +37,41

PLANSYSTEM: SWEREF 99  
HÖJDSYSTEM: RH 00

HÄNVISNINGAR  
SE PROFILRITNINGAR R1403007, R1403009

B	-	ENLIGT REVIDERINGS-PM 3	200525	LDJN		
A	1	ENLIGT REVIDERINGS-PM 2	11201	LDJN		
Rev.	Ant.	Revideringens ovsör	Dat.	Proj.	Gr.	Godkänd

RELATIONSHANDLING

PÅTÄCKER  
FASTIGHETER AB  
OLHAMRA 1:53  
VALLENTUNA KOMMUN

SWECO  
SWECO AB  
Göteborgsgatan 22  
Box 340 44, 100 26 Stockholm  
Telefon 08 695 60 00, Fax 08 695 60 10

UPPDRAGSANSVÄRIG  
L ZETTERLUND  
KONSTR  
S ESKILSSON  
STOCKHOLM




VA-PLAN

UPPDRAGSNUMMER  
1145989000  
GRANSK  
A CRONER  
2010-04-29


PLAN  
KONSTRUKTIONSR  
A1  
SKALA  
1:400  
RITNINGSR  
R1420004

REV B

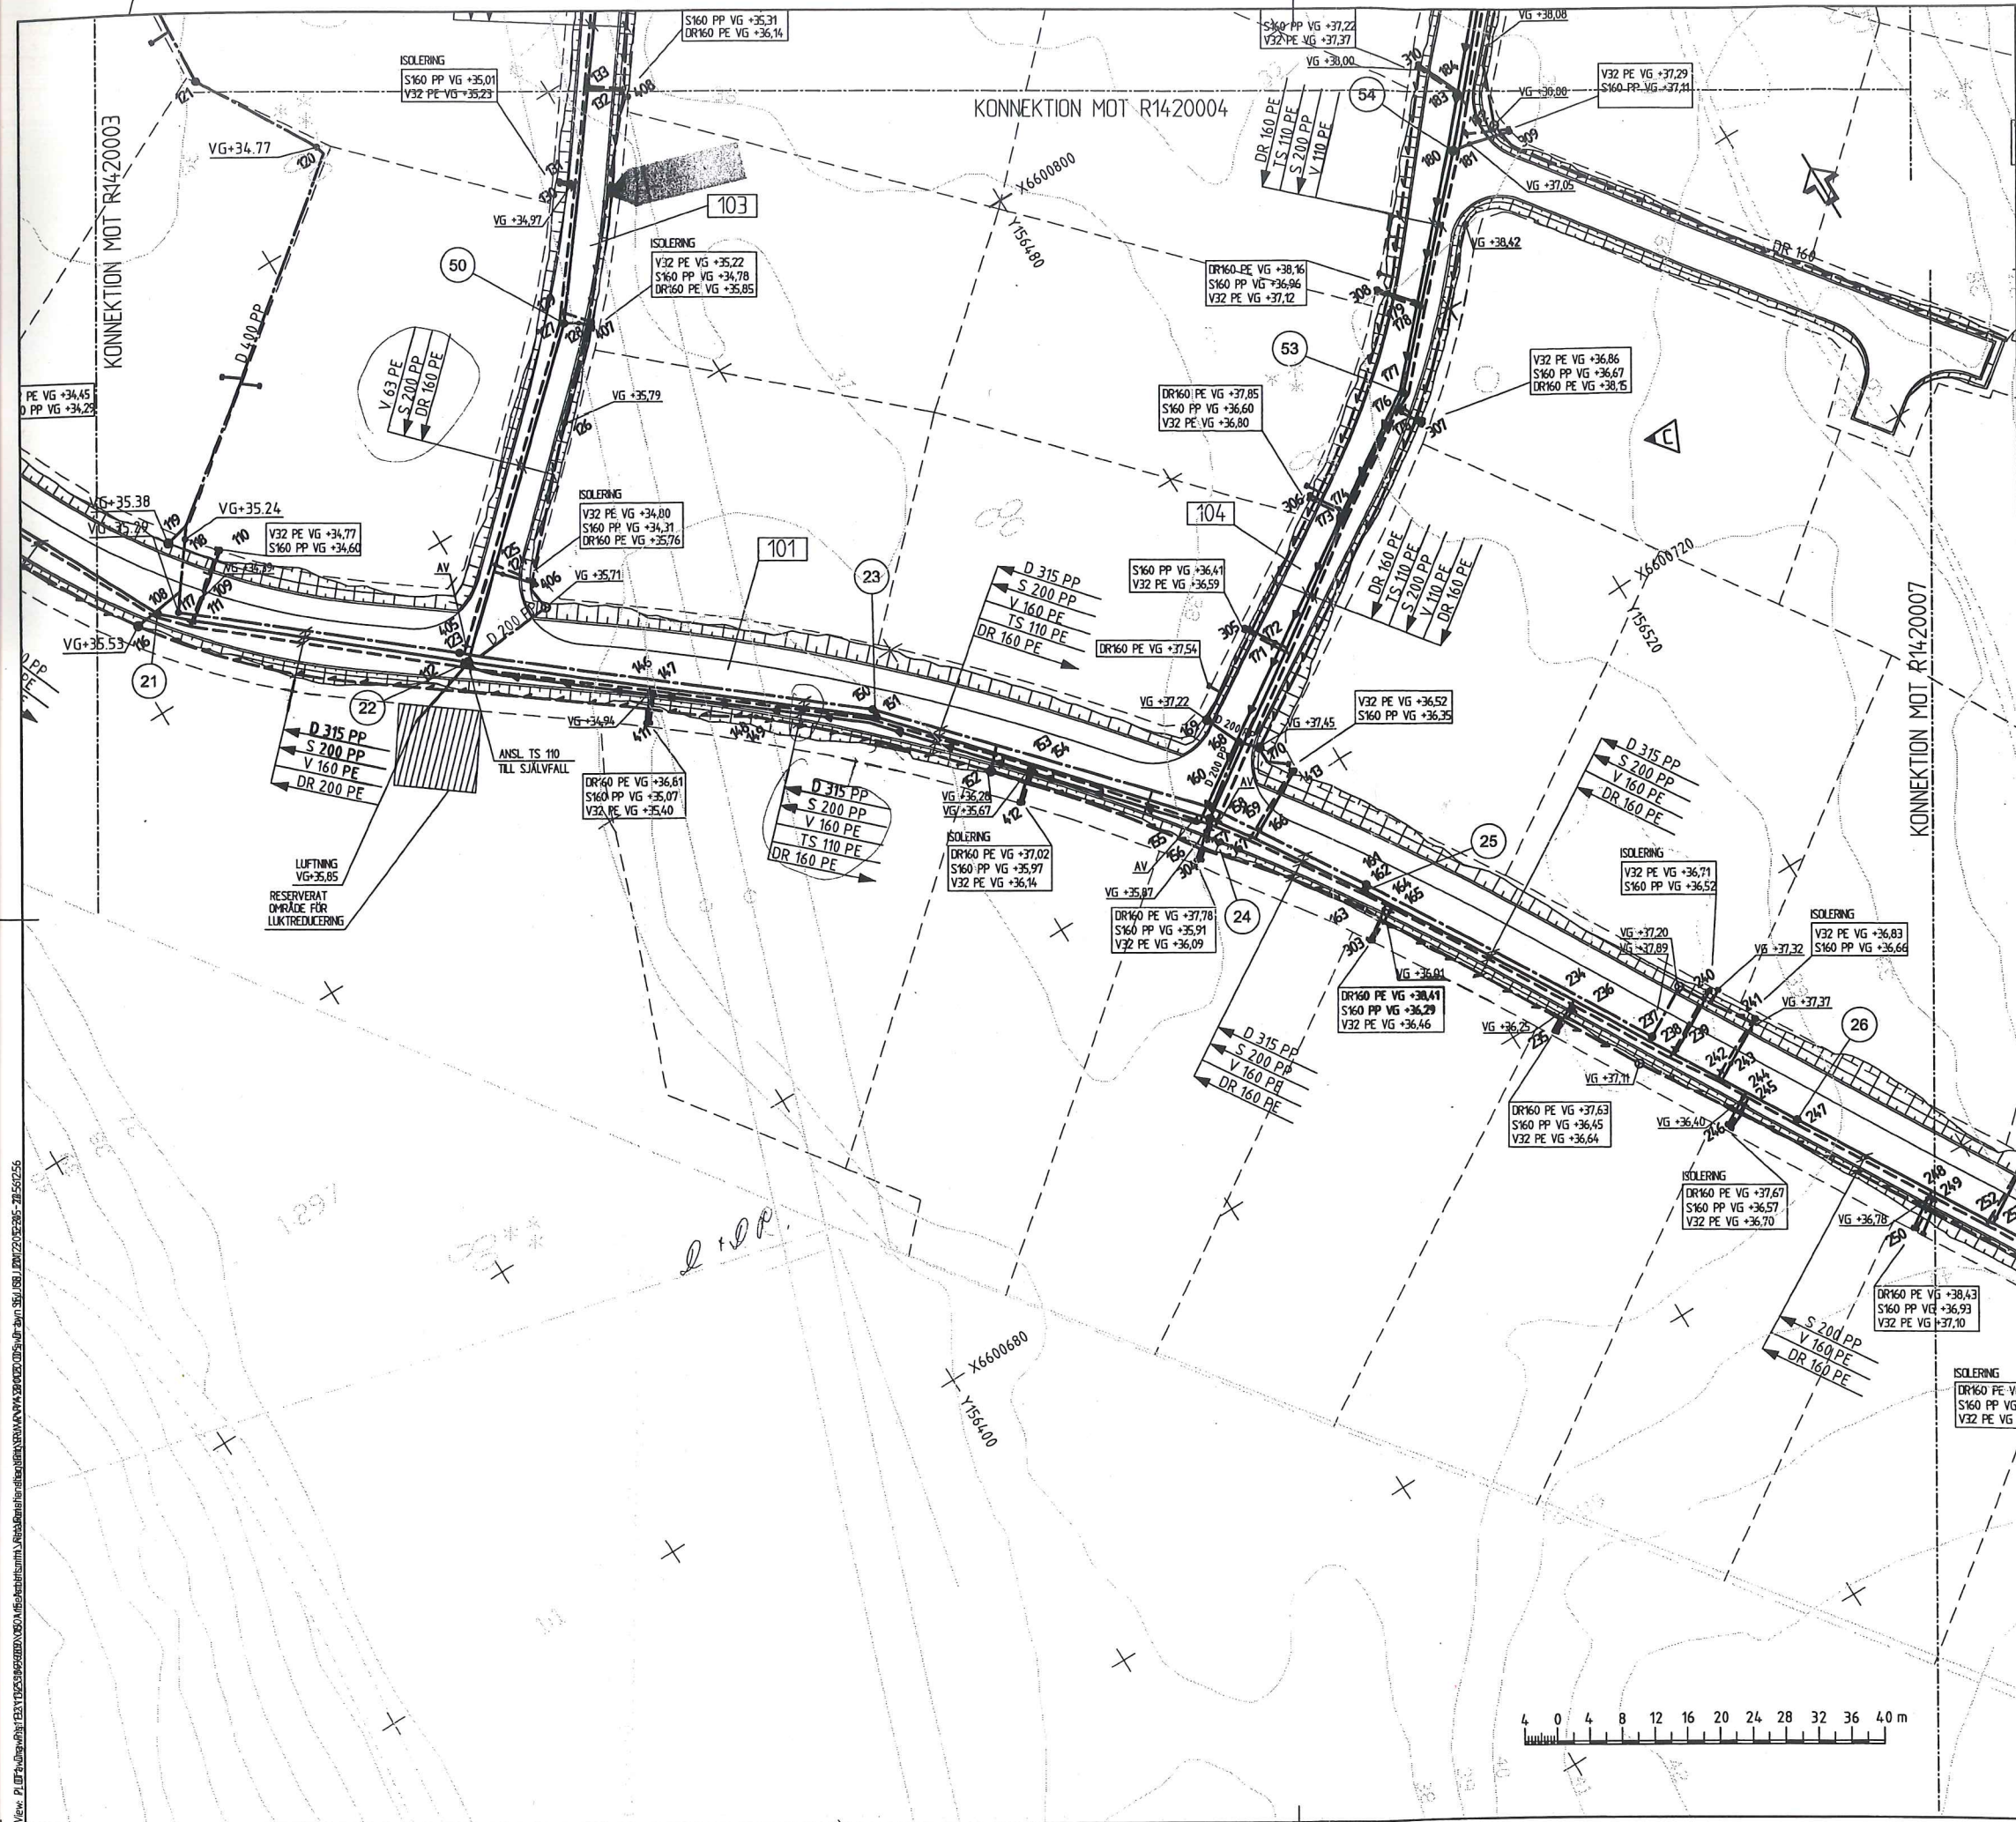

FÖRKLARINGAR

- FASTIGHETSGRÄNS
- TRYCKSPILLVATTENLEDNING
- SPILLVATTENLEDNING
- VATTENLEDNING
- DRÄNLEDNING
- SERVIS-AVSÄTTNING DR160, S160, V32
- NEDSTIGNINGSBRUNN
- TILLSYNSBRUNN, DIM 400
- RENSBRUNN
- DRÄNBRUNN
- DAGVATTENBRUNN, DIM 400 MED SANDFÅNG
- AVSTÄNGNINGSVENTIL
- BRANDPOST
- SP, SPOLPÖST
- INMÄTT PUNKT

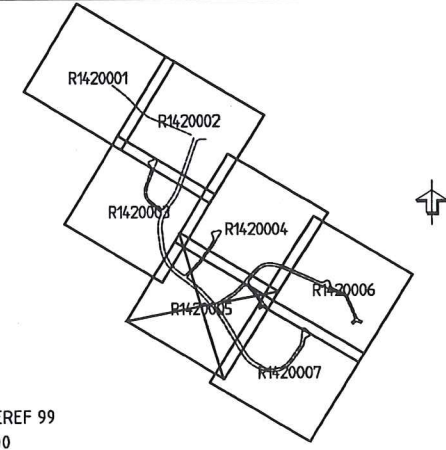

PLANSYSTEM: SWEREF 99  
 HÖJDSYSTEM: RH 00  
 HÄNVISNINGAR  
 SE PROFILRITNINGAR R1403005-R1403006, R1403008, R1403009



Revidering	Nummer	Ändr. Ant.	Revideringen avser	Dat.	Proj.	Gr.	Godkänd
D	-		ENLIGT REVIDERINGS-PM 3	200525			
C	1		ENLIGT REVIDERINGS-PM 2	110201			
B	1		ENLIGT REVIDERINGS-PM 1	110701			
A			KOMPLETERANDE INMÄTNING	110208			

PÅTÄKER FASTIGHETER AB		RELATIONSHANDLING OLHAMRA 1:53 VALLENTUNA KOMMUN	
 SWECO AB Gjörowäggsgatan 22 Box 340 44, 100 26 Stockholm Telefon 08 695 60 00, Fax 08 695 60 10		VA-PLAN	
UPPDRAGSANSVARIG S ESKILSSON KONSTR U OLSSON STOCKHOLM		UPPDRAGSNUMMER 114-5989000 GRANSK A CRONER 2010-12-22	
PLAN		KONSTRUKTIONSR A1 FÖRMA A1 SKALA 1:400 RITNINGSR R1420005 REV D	




View: P:\IT\...  
 1297  
 1298  
 1299  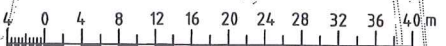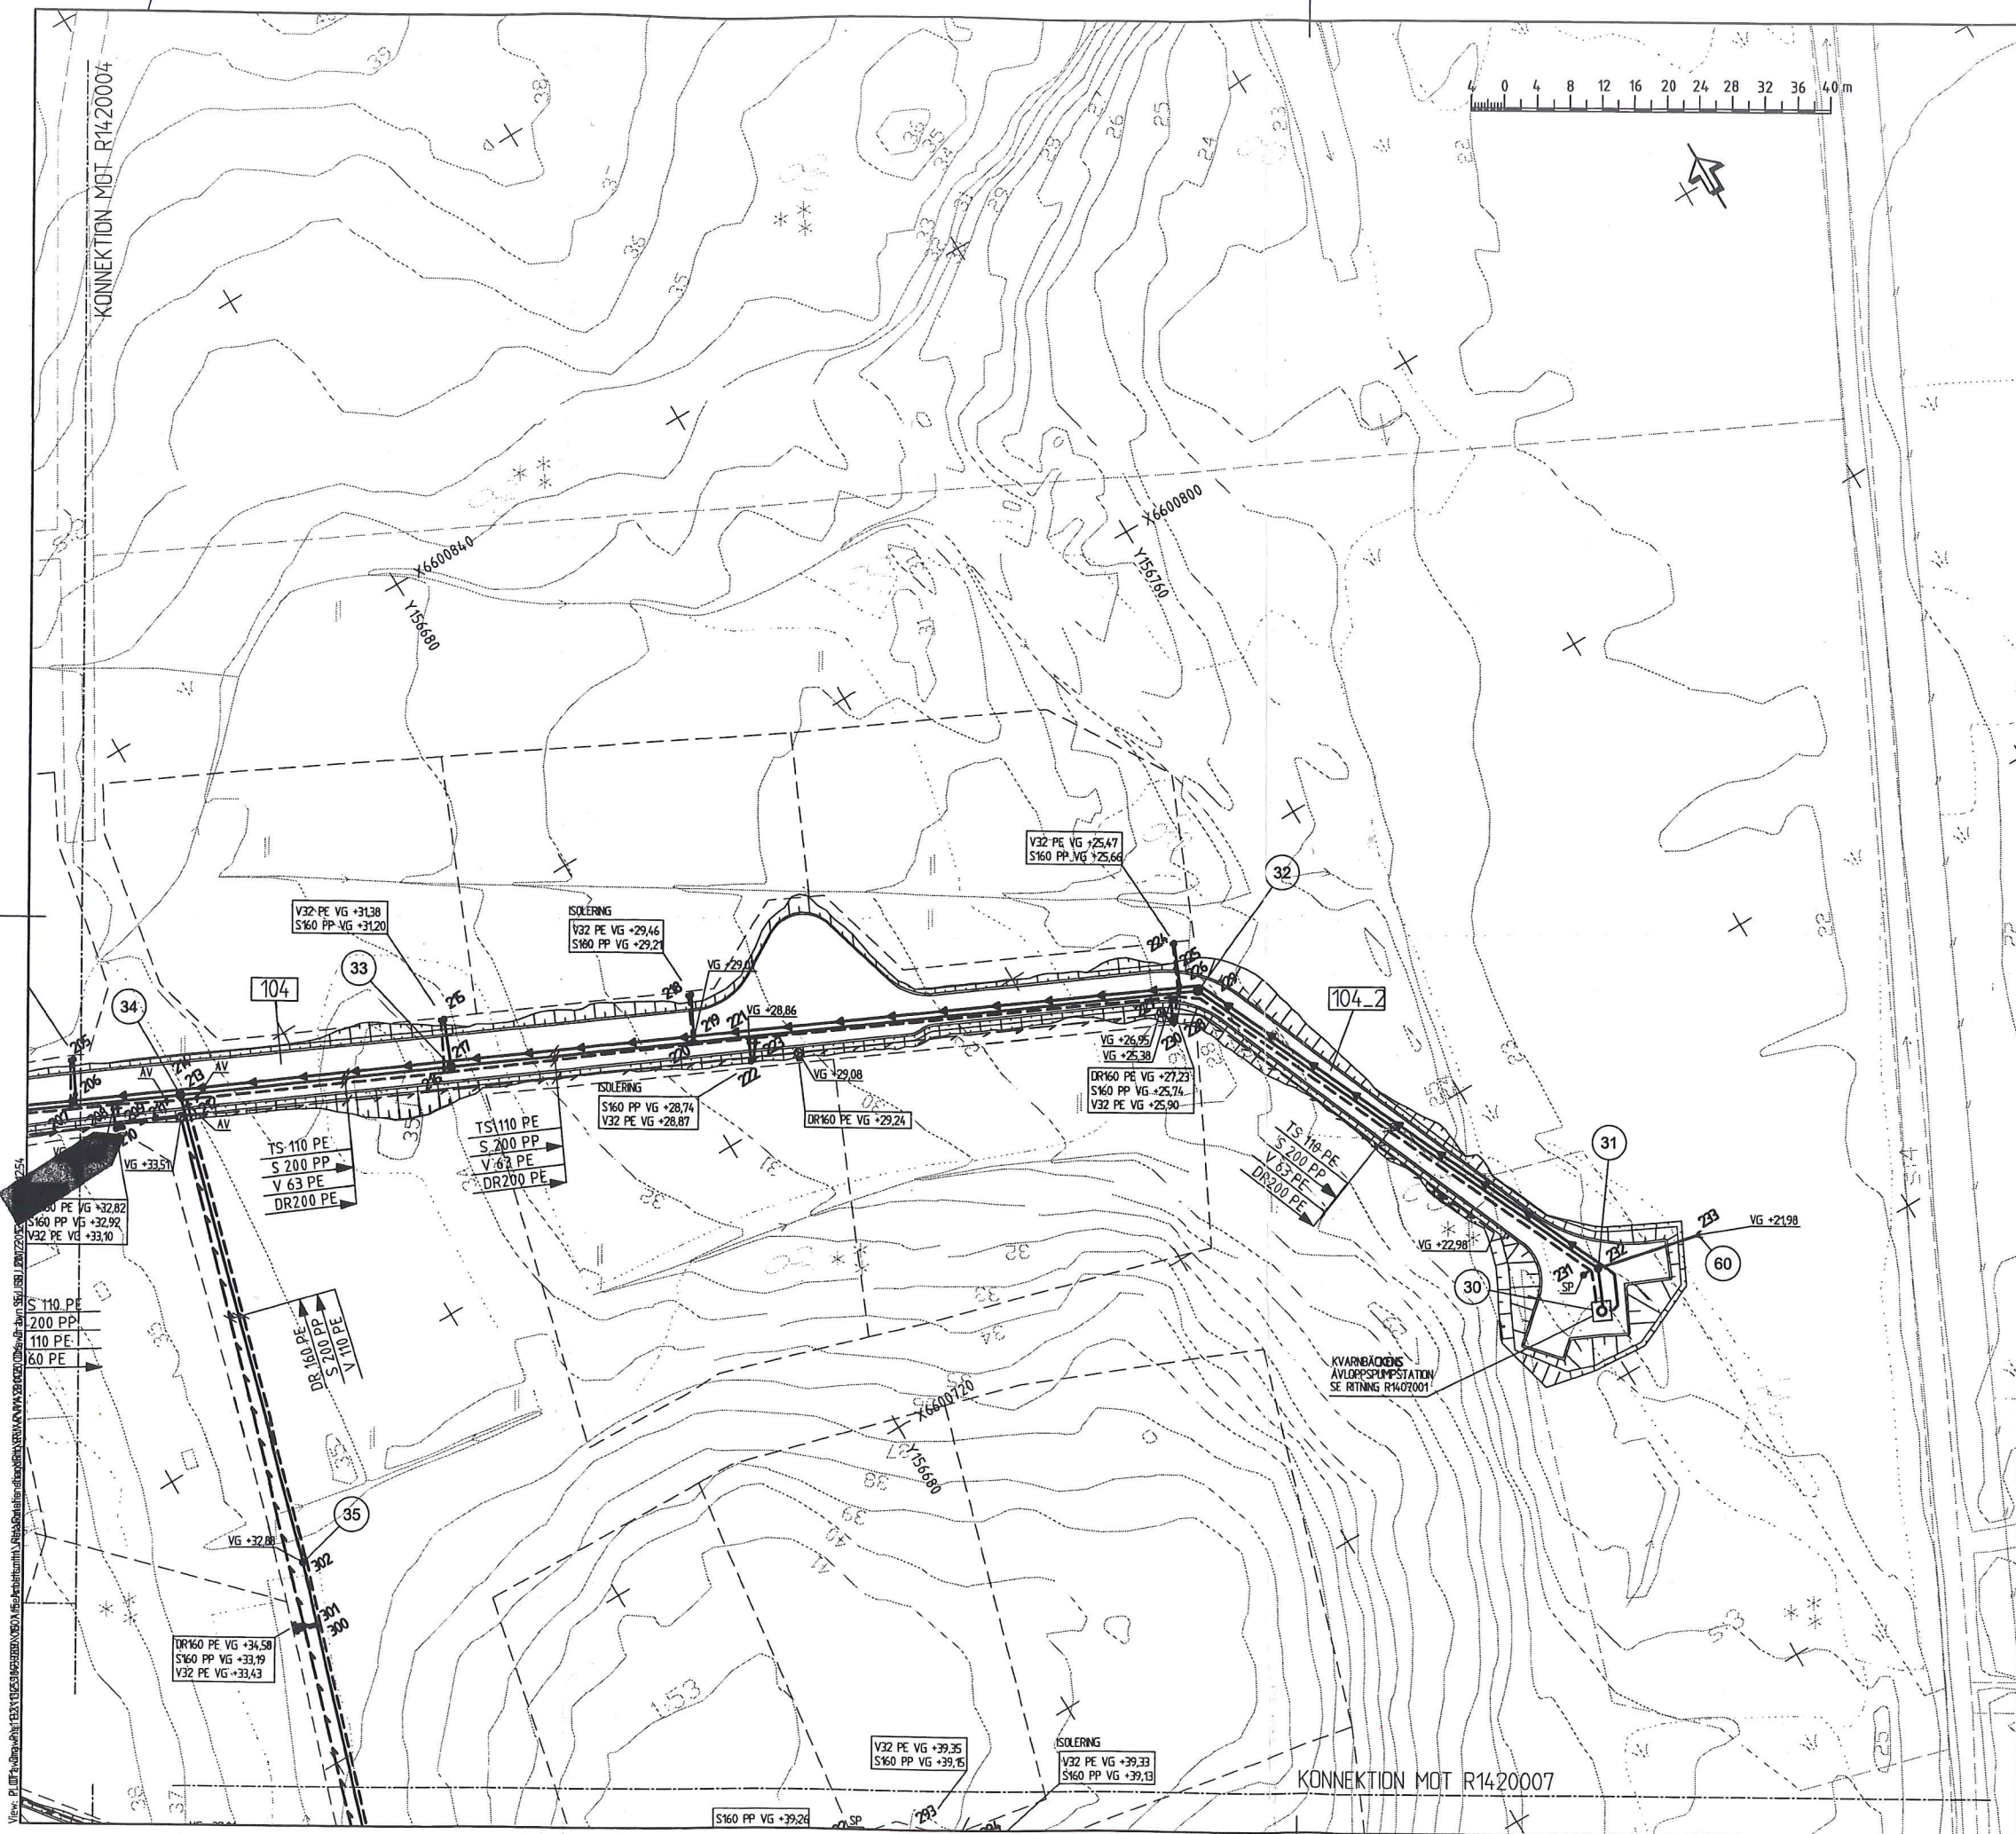
FÖRKLARINGAR

- FASTIGHETSGRÄNS
- TRYCKSPILLVATTENLEDNING
- SPILLVATTENLEDNING
- VATTENLEDNING
- DRÄNLEDNING
- SERVIS-AVSÄTTNING DR160, S160, V32
- NEDSTIGNINGSBRUNN
- TILLSYNSBRUNN, DIM 400
- RENSBRUNN
- DRÄNBRUNN
- DAGVATTENBRUNN, DIM 400 MED SANDFÅNG
- AV, AVSTÄNGNINGSVENTIL
- BRANDPOST
- ⊥ SP, SPOLPOST
- ⊙ INMÄTT PUNKT

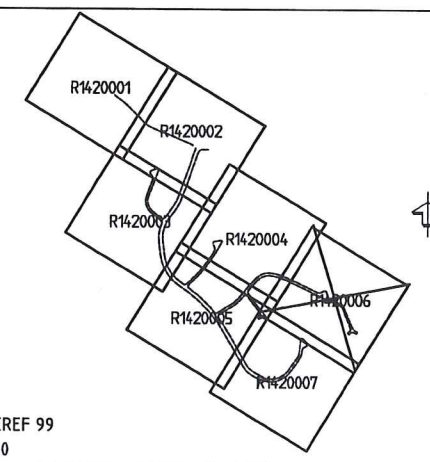

PLANSYSTEM: SWEREF 99  
HÖJDSYSTEM: RH 00

HÄNVISNINGAR  
SE PROFILRITNINGAR R1403009-R1403011  
SE DETALJER DAGVATTEN R1400001  
SE DETALJER PUMPSTATION R1407001

Hänvisning	Nummer	A - ENLIGT REVIDERINGS-PM 3				2010/05	LJEN	Gr.	Godkänd
		Dat.	Anl.	Revideringen avser	Dat.				

RELATIONSHANDLING

PÅTÄKER  
FASTIGHETER AB  
OLHAMRA 1:53  
VALLENTUNA KOMMUN

SWECO  
SWECO AB  
Cyrnevägsgatan 22  
Box 340 44, 160 25 Stockholm  
Telefon 08 695 60 00, Fax 08 695 60 19

VA-PLAN

UPPGÄSSANSVARIG  
L ZETTERLUND  
1145989000

UPPGÄSSHUVUD  
S ESKILSSON  
A CRONER  
2010-04-29


PLAN  
KONSTRUKTIONSR  
A1  
SKALA  
1:400

OBJEKT NR  
R1420006

REV  
A


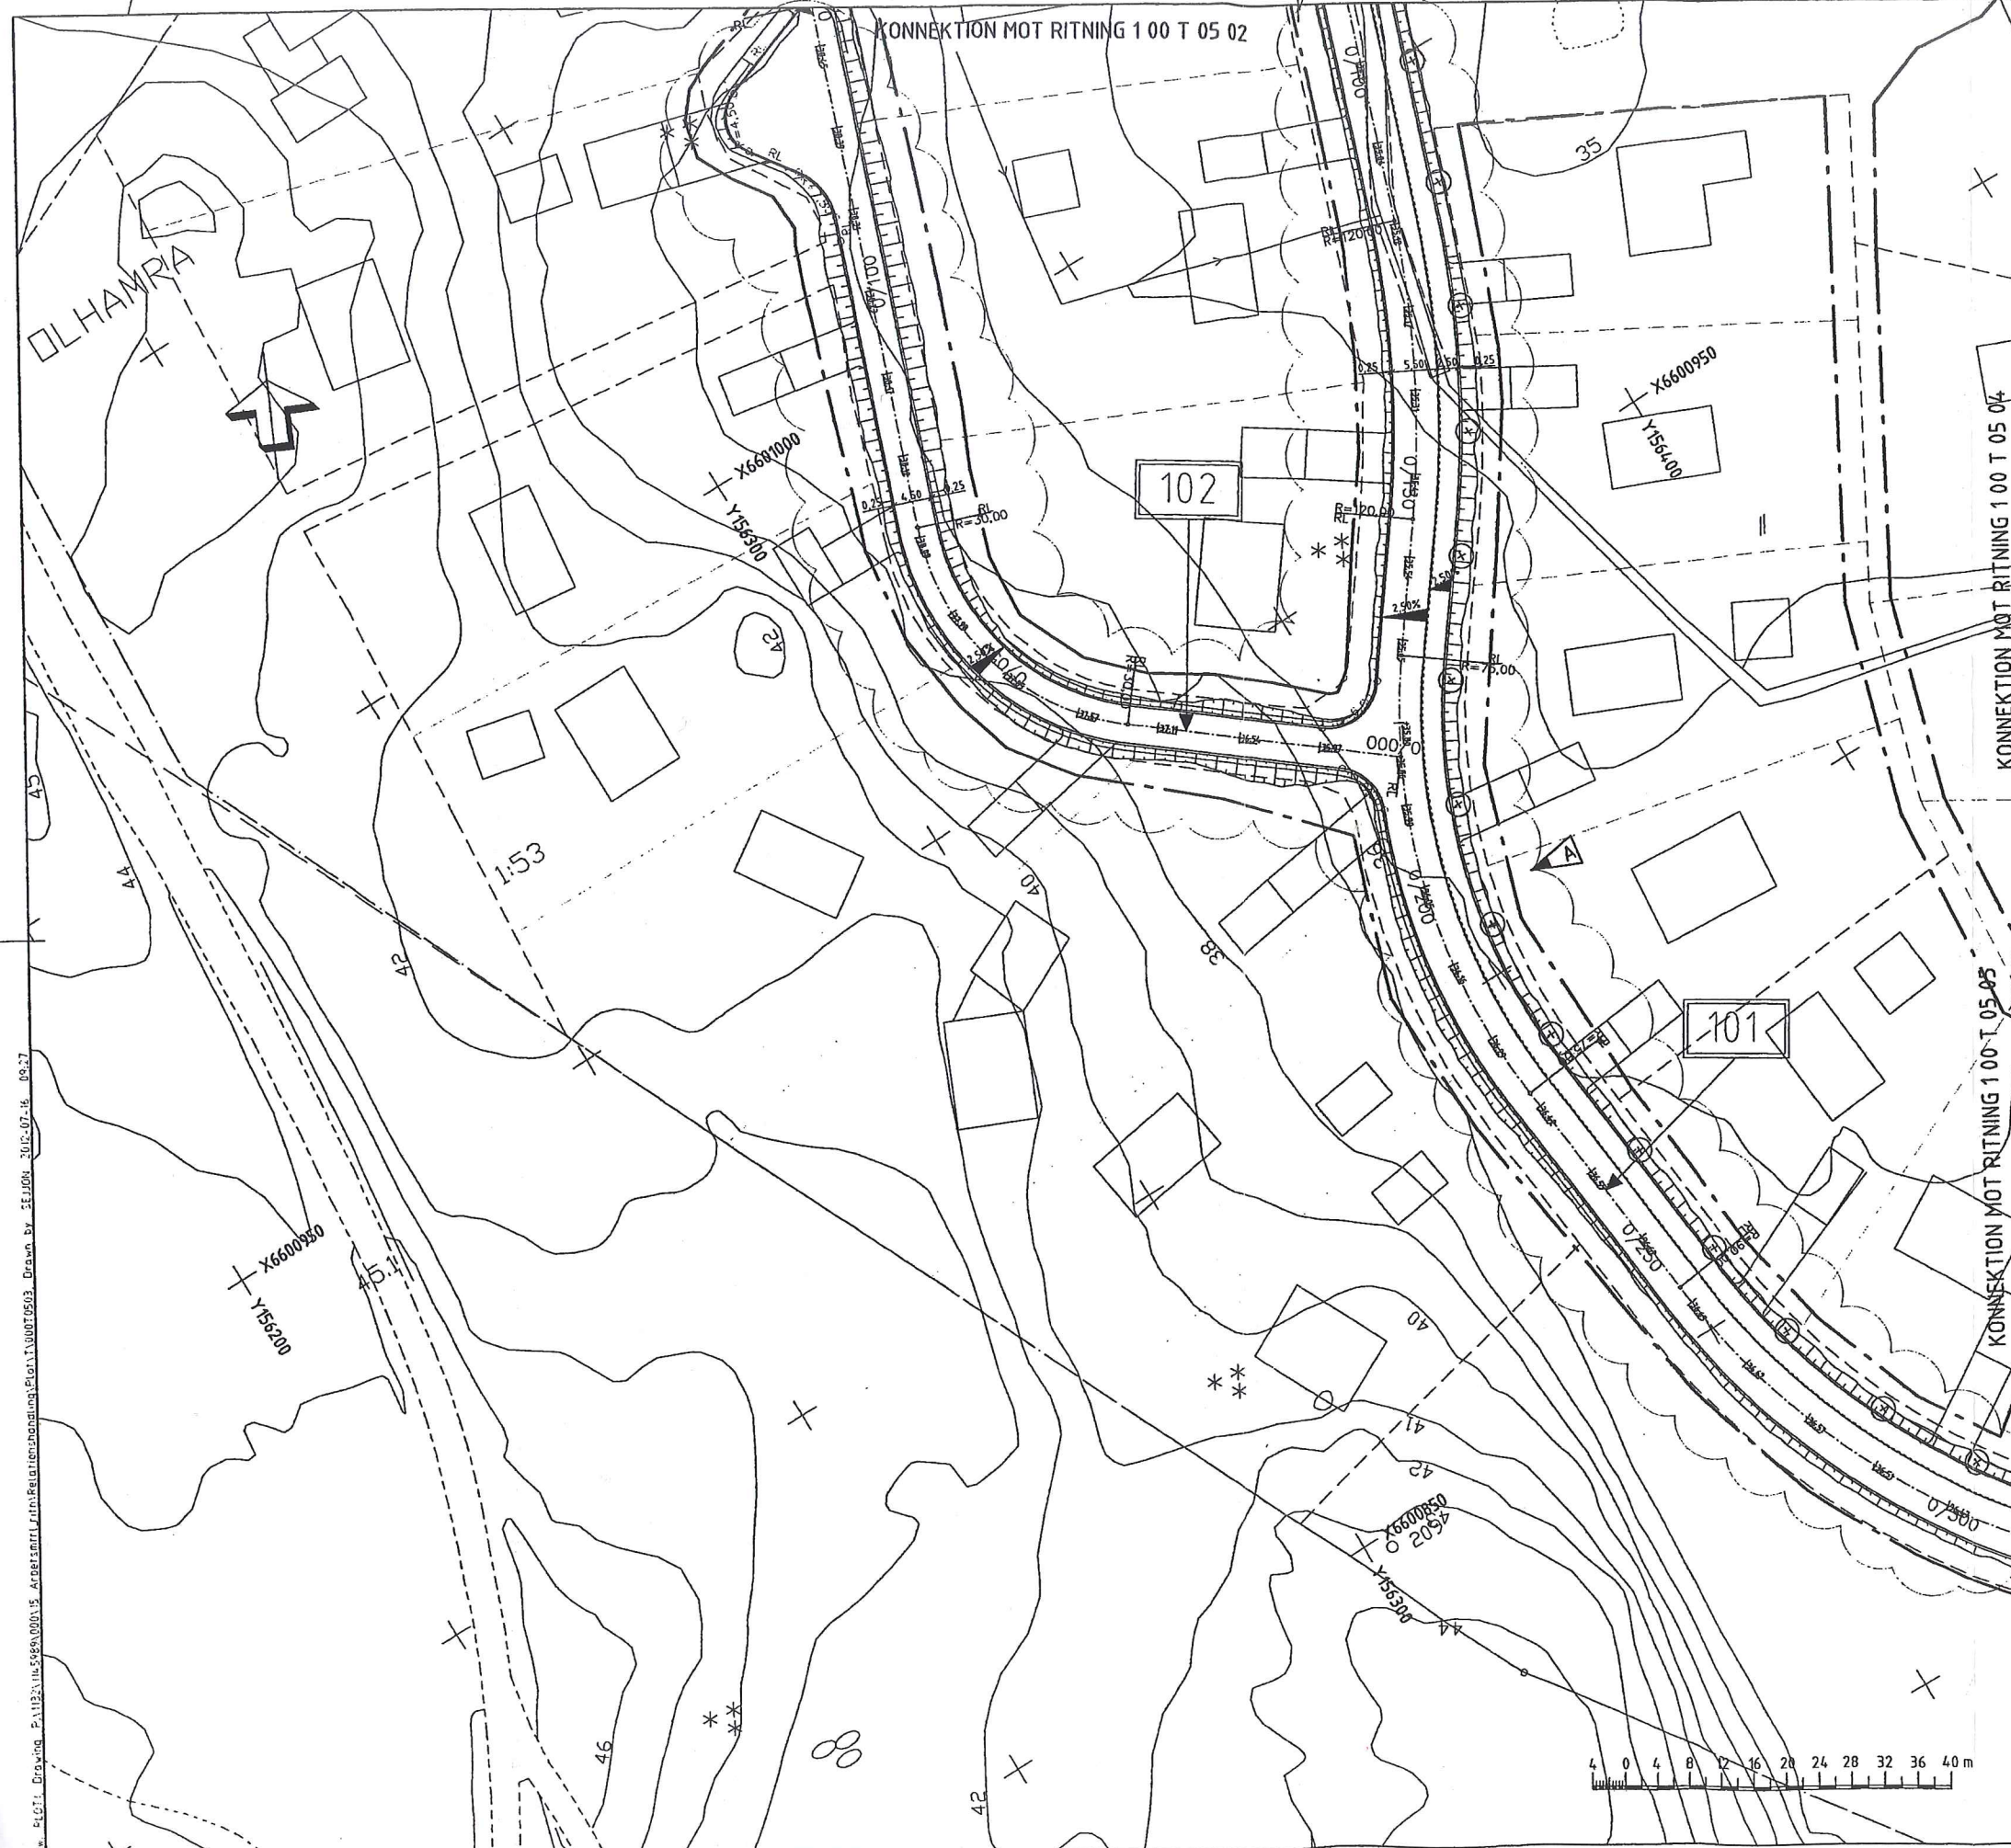


- ### FÖRKLARINGAR
- BELÄGGNINGSKANT
  - KANTSTÖD, SYNLIG HÖJD I CM
  - ARBETSOMRÅDESGRÄNS
  - DETALJPLANEGRÄNS
  - STAKAD LINJE MED LÄNGDMÄTNING, TP OCH ELEMENTUPPGIFTER
  - X/XXX
  - KANTLINJE MED TP OCH ELEMENTUPPGIFTER
  - RL R=XX,XX
  - XX,XX NIVÅ FÄRDIG BELÄGGNINGSKANT
  - +XX,XX BEFINTLIG NIVÅ SOM BEHÅLLES
  - ⊕ PLANTERAT TRÄD
  - X.X% TVÄRFALL

### ANMÄRKNINGAR


FÖRSLAG PÅ GARAGEINFARTER INRITADE PÅ RITNING, INGÅR EJ I ENTREPRENAD

FÖR UTFORMNING AV KANTSTÖD VID INFARTER OCH ÖVERFARTER, SE RITNINGAR 000T0401 OCH 000T0402.

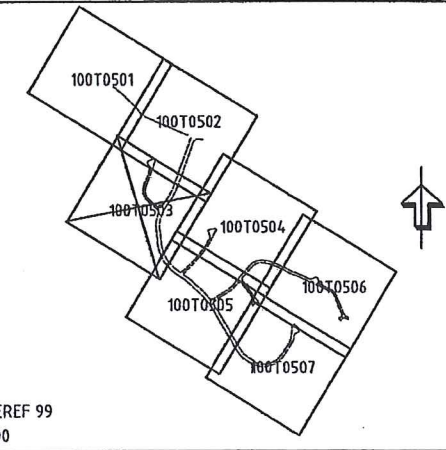


PLANSYSTEM: SWEREF 99  
HÖJDSYSTEM: RH00

Revidering		Nummer		A	1	ENLIGT REVIDERINGS-PM 4	120622	DLPE	JJON	JJON
				Det.	Ant.	Revideringen övers.	Det.	Proj.	Dr.	Godkänd
<b>RELATIONSHANDLING</b>										
<b>PÅTÄKERN</b>				<b>OLHAMRA 1:53</b>						
<b>FASTIGHETER AB</b>				<b>VALLENTUNA KOMMUN</b>						
				<b>HÖJD OCH UTSÄTTNINGSPÅN</b>						
				VÄG 101 KM 0/100-0/300						
				VÄG 102 KM 0/000-0/130						
				PLAN						
 SWECO AB Gjörvellegatan 22 Box 340 44, 100 28 Stockholm Telefon 08 695 60 00, Fax 08 695 60 10										
UPPDRAGSLEDARE		LETTOR/ÖVERSEER		FÖRSTAV		SÄLLA				
L ZETTERLUND		1145989000		A1		1:400				
ANSÖKARE		ANSÖKAN		PRIS		PÅSÄTTNING				
D PETERSSON		D SKOCIC		100T0503		A				
STOCKHOLM		2010-04-29								

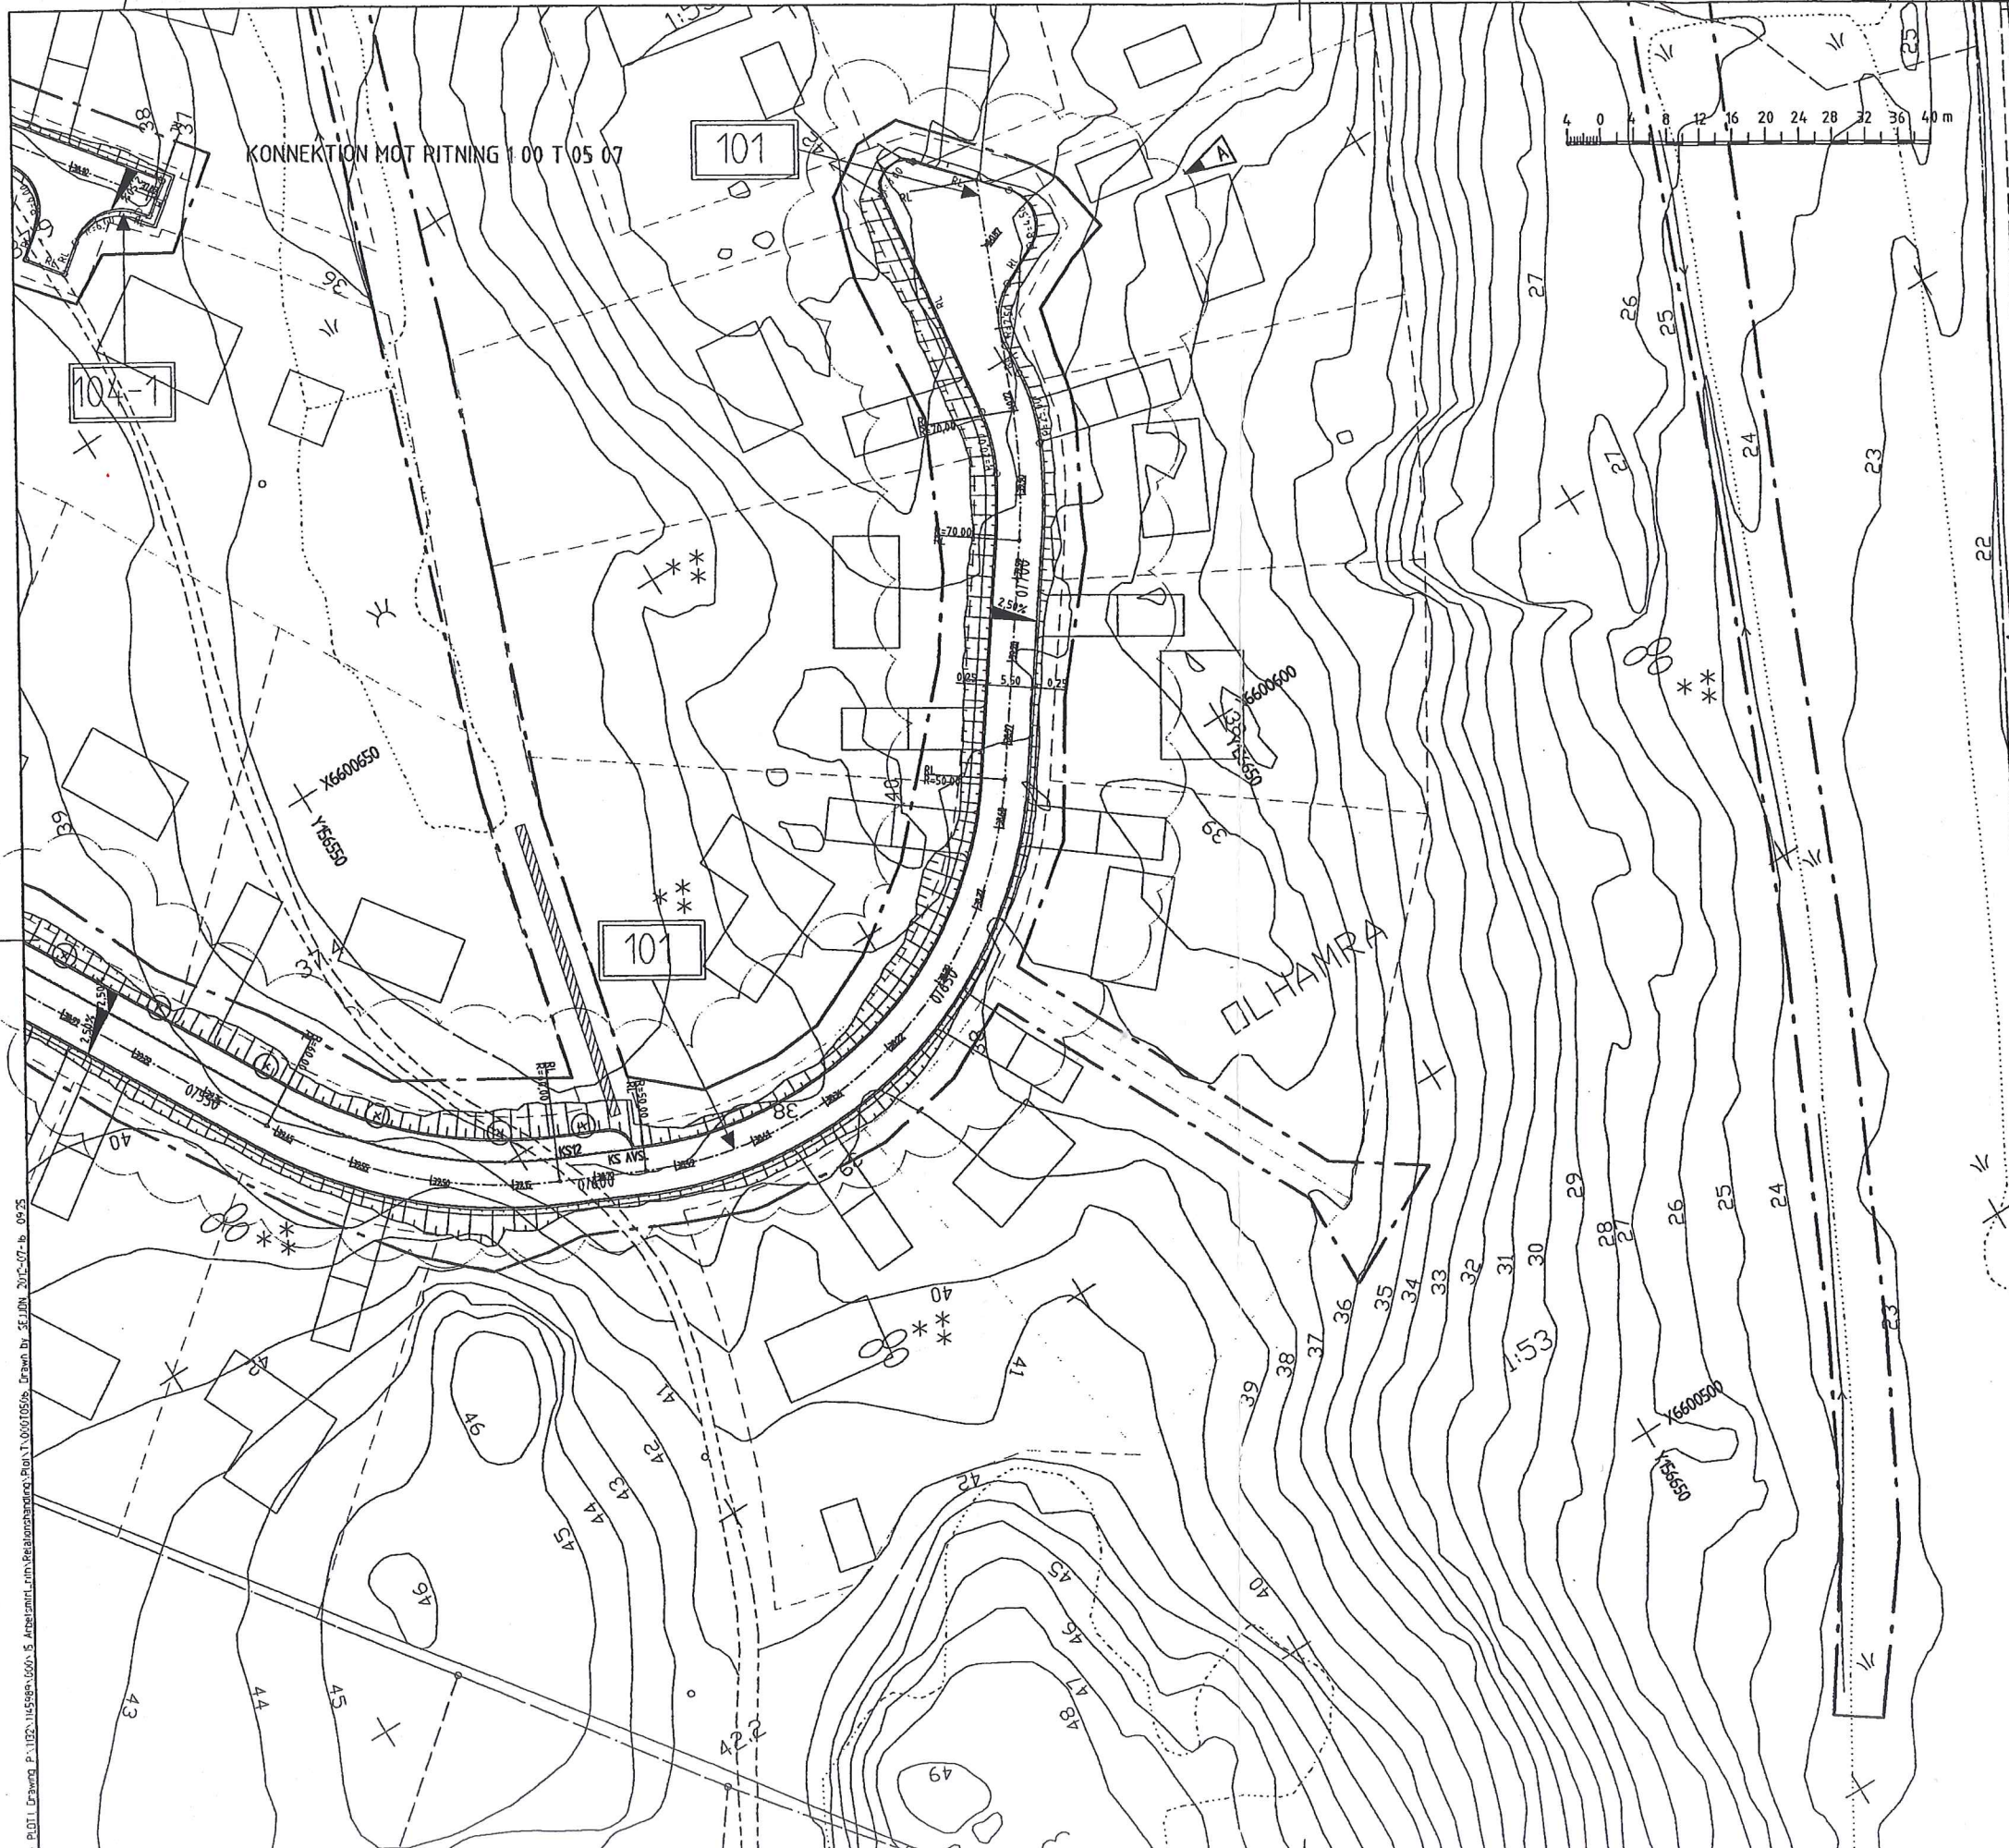

KONNEKTION MOT RITNING 1 00 T 05 07

101

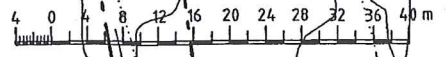


- ### FÖRKLARINGAR
- BELÄGGNINGSKANT
  - KANTSTÖD, SYNLIK HÖJD I CM
  - ARBETSOMRÅDESGRÄNS
  - DETALJPLANEGRÄNS
  - STAKAD LINJE MED LÅNGDMÄTNING, TP OCH ELEMENTUPPGIFTER
  - X/XXX
  - KANTLINJE MED TP OCH ELEMENTUPPGIFTER
  - NIVÅ FÄRDIG BELÄGGNINGSKANT
  - BEFINTLIG NIVÅ SOM BEHÅLLES
  - PLANTERAT TRÄD
  - TVÄRFALL

### ANMÄRKNINGAR


FÖRSLAG PÅ GARAGEINFARTER INRITADE PÅ RITNING, INGÅR EJ I ENTREPRENAD

FÖR UTFORMNING AV KANTSTÖD VID INFARTER OCH ÖVERFARTER, SE RITNINGAR 000T0401 OCH 000T0402.

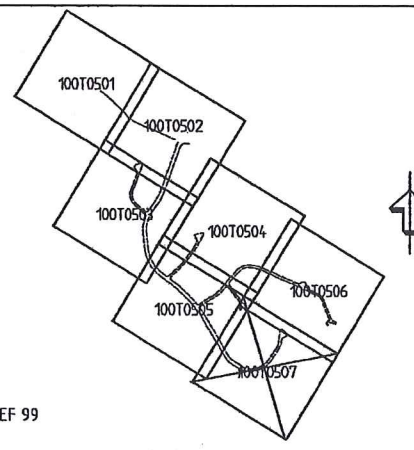


PLANSYSTEM-SWEREF 99  
HÖJDSYSTEM: RH00

Höjdvikning		A 1		ENLIGT REVIDERINGS-PM 4		100627	DUFÉ	JUN	JUN
Nummer		Det.	Ant.	Revideringen avser		Det.	Proj.	Gr.	Godkänd
PÅTÄKERN FASTIGHETER AB					RELATIONSHANDLING				
					OLHAMRA 1:53				
SWECO SWECO AB Gjörvelvägen 22 Box 340 44, 100 25 Stockholm Telefon 08 695 60 00, Fax 08 695 60 10					VÄLLENTUNA KOMMUN				
					HÖJD OCH UTSÄTTNINGSPLAN				
L ZETTERLUND D PETERSSON STOCKHOLM					VÄG 101 KM 0/540-0/750 VÄG101 PLAN				
					UPPDRAGSANSVARIG L ZETTERLUND		UPPDRAGSLEDARE D SKOCIC		FÖRSTAVIA SVARIG D SKOCIC
2009-12-18					08 695 60 10		100T0507		A

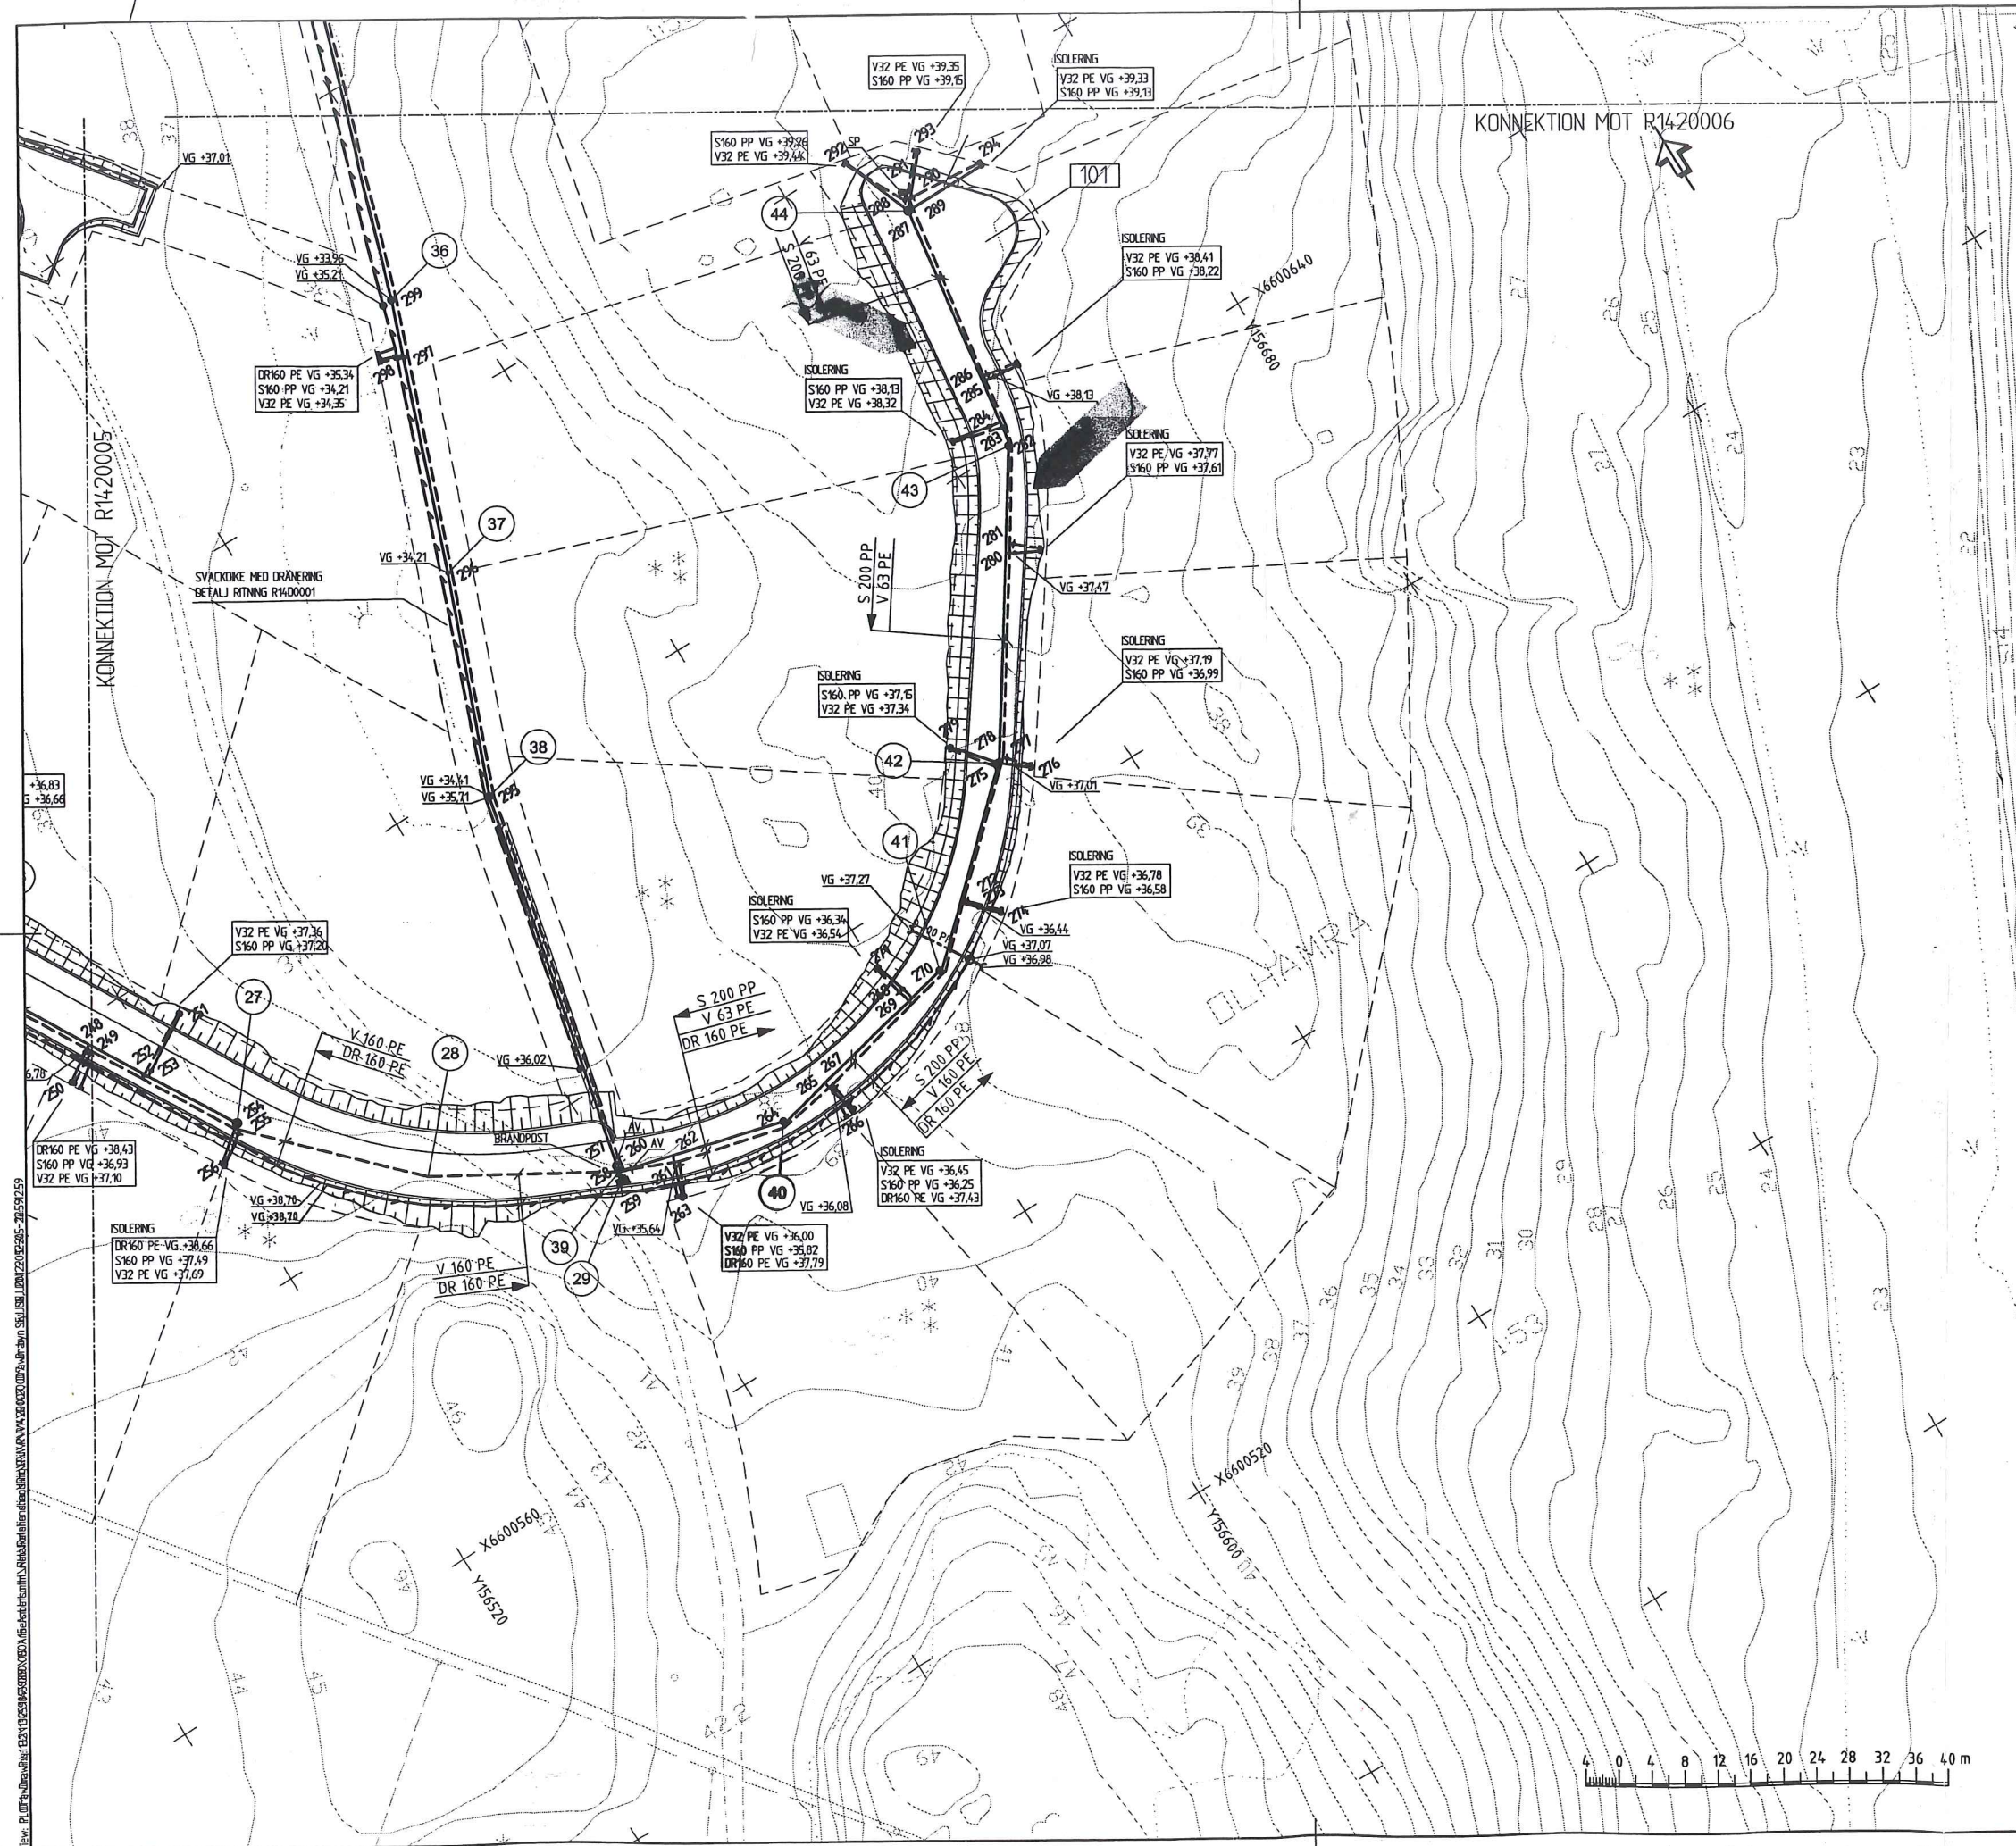

FÖRKLARINGAR

- FASTIGHETSGRÄNS
- TRYCKSPILLVATTENLEDNING
- SPILLVATTENLEDNING
- VATTENLEDNING
- DRÄNLEDNING
- SERVIS-AVSÄTTNING DR160, S160, V32
- NEDSTIGNINGSBRUNN
- TILLSYNSBRUNN, DIM 400
- RENSBRUNN
- DRÄNBRUNN
- DAGVATTENBRUNN, DIM 400 MED SANDFÄNG
- AVSTÄNGNINGSVENNIL
- BRANDPOST
- SP, SPOLPOST
- NMÄTT PUNKT

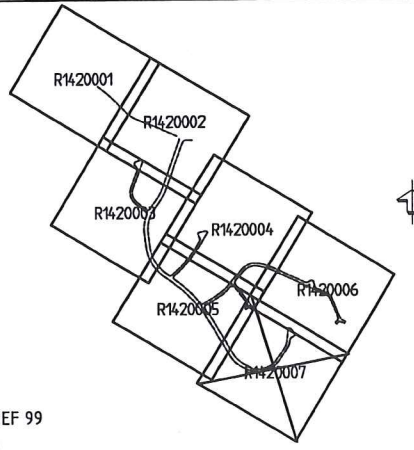

PLANSYSTEM: SWEREF 99  
HÖJDSYSTEM: RH 00

HÄNVISNINGAR  
SE PROFILRITNINGAR R1403006, R1403011-R1403012

Hävning	Nummer	A - ENLIGT REVIDERINGS-PM 3		2025	LUN	
		Dat.	Ant.			Revideringen övers

RELATIONSHANDLING

PÅTÄKER  
FASTIGHETER AB

OLHAMRA 1:53  
VALLENTUNA KOMMUN

SWECO  
SWECO AB  
Gjörvellegatan 22  
Box 340 44, 100 26 Stockholm  
Telefon 08 695 60 00, Fax 08 695 60 10

VA-PÅN

UPPGÄSSANSVARS		UPPGÄSSANSVARS		FÖRHÅT	SKALA
KONSTR	GRANSK	KONSTRUKTIONSR	REVISOR		
S ESKILSSON	A CRONER	L ZETTERLUND	1145989000	A1	1:400
STOCKHOLM	2010-04-29	OBJEKT NR	RITNINGSR	R1420007	






OV3

X6600  
Y155700


SKALA 1:400

104

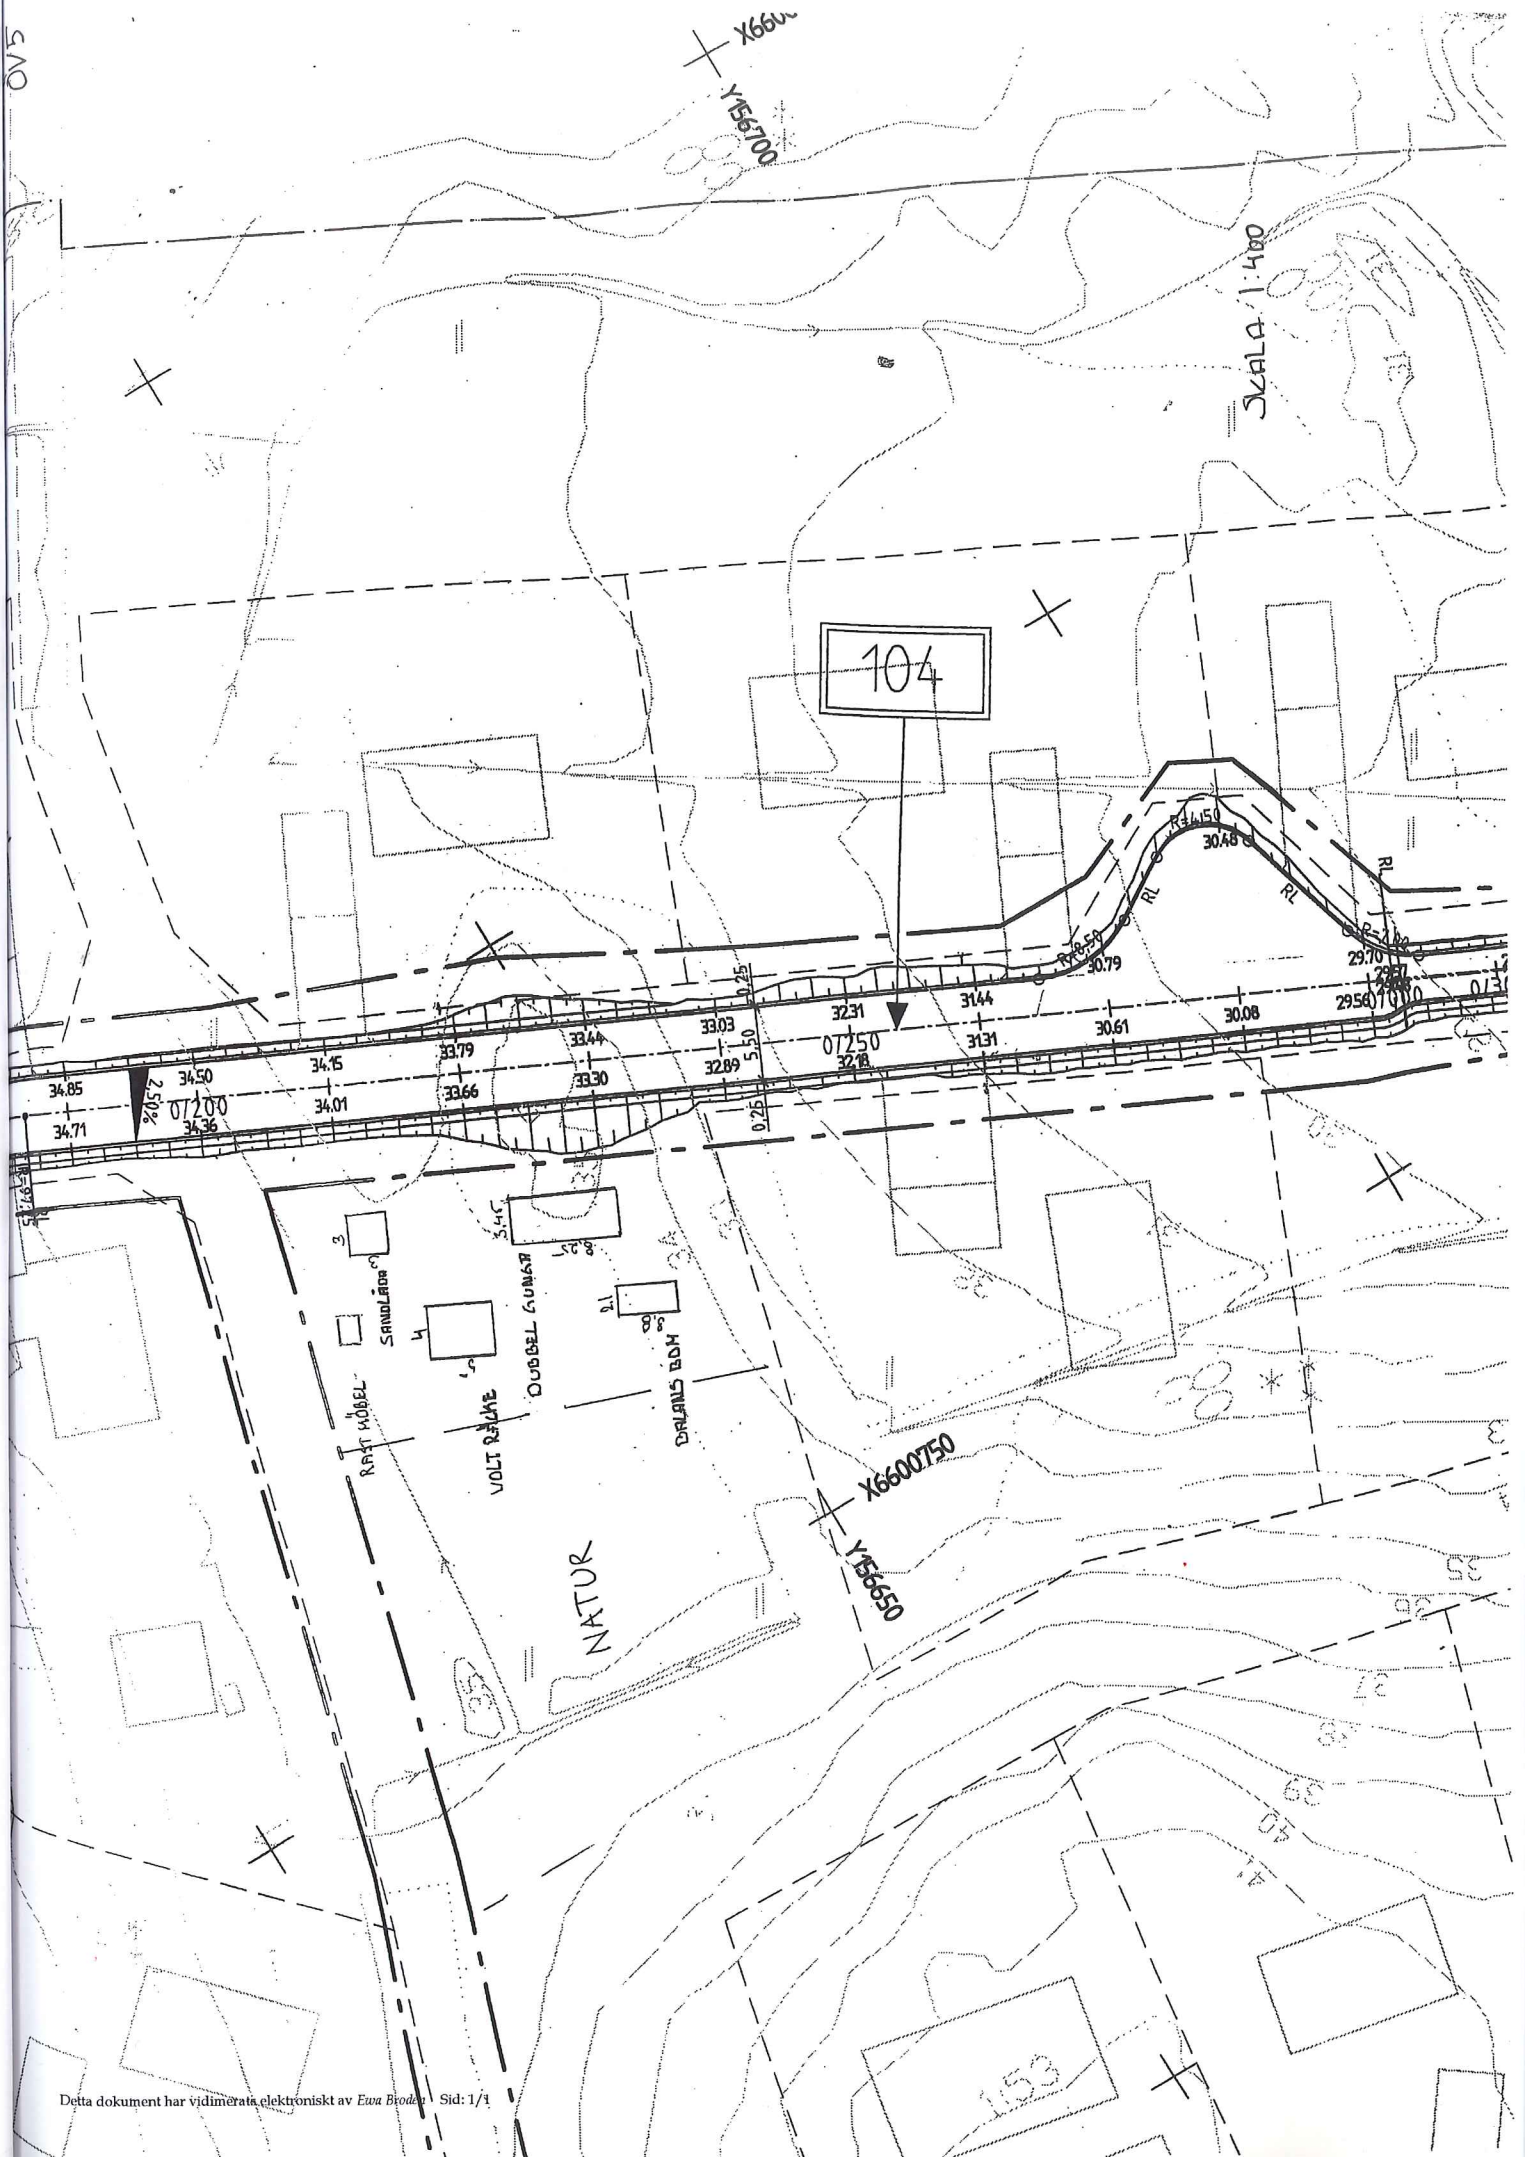

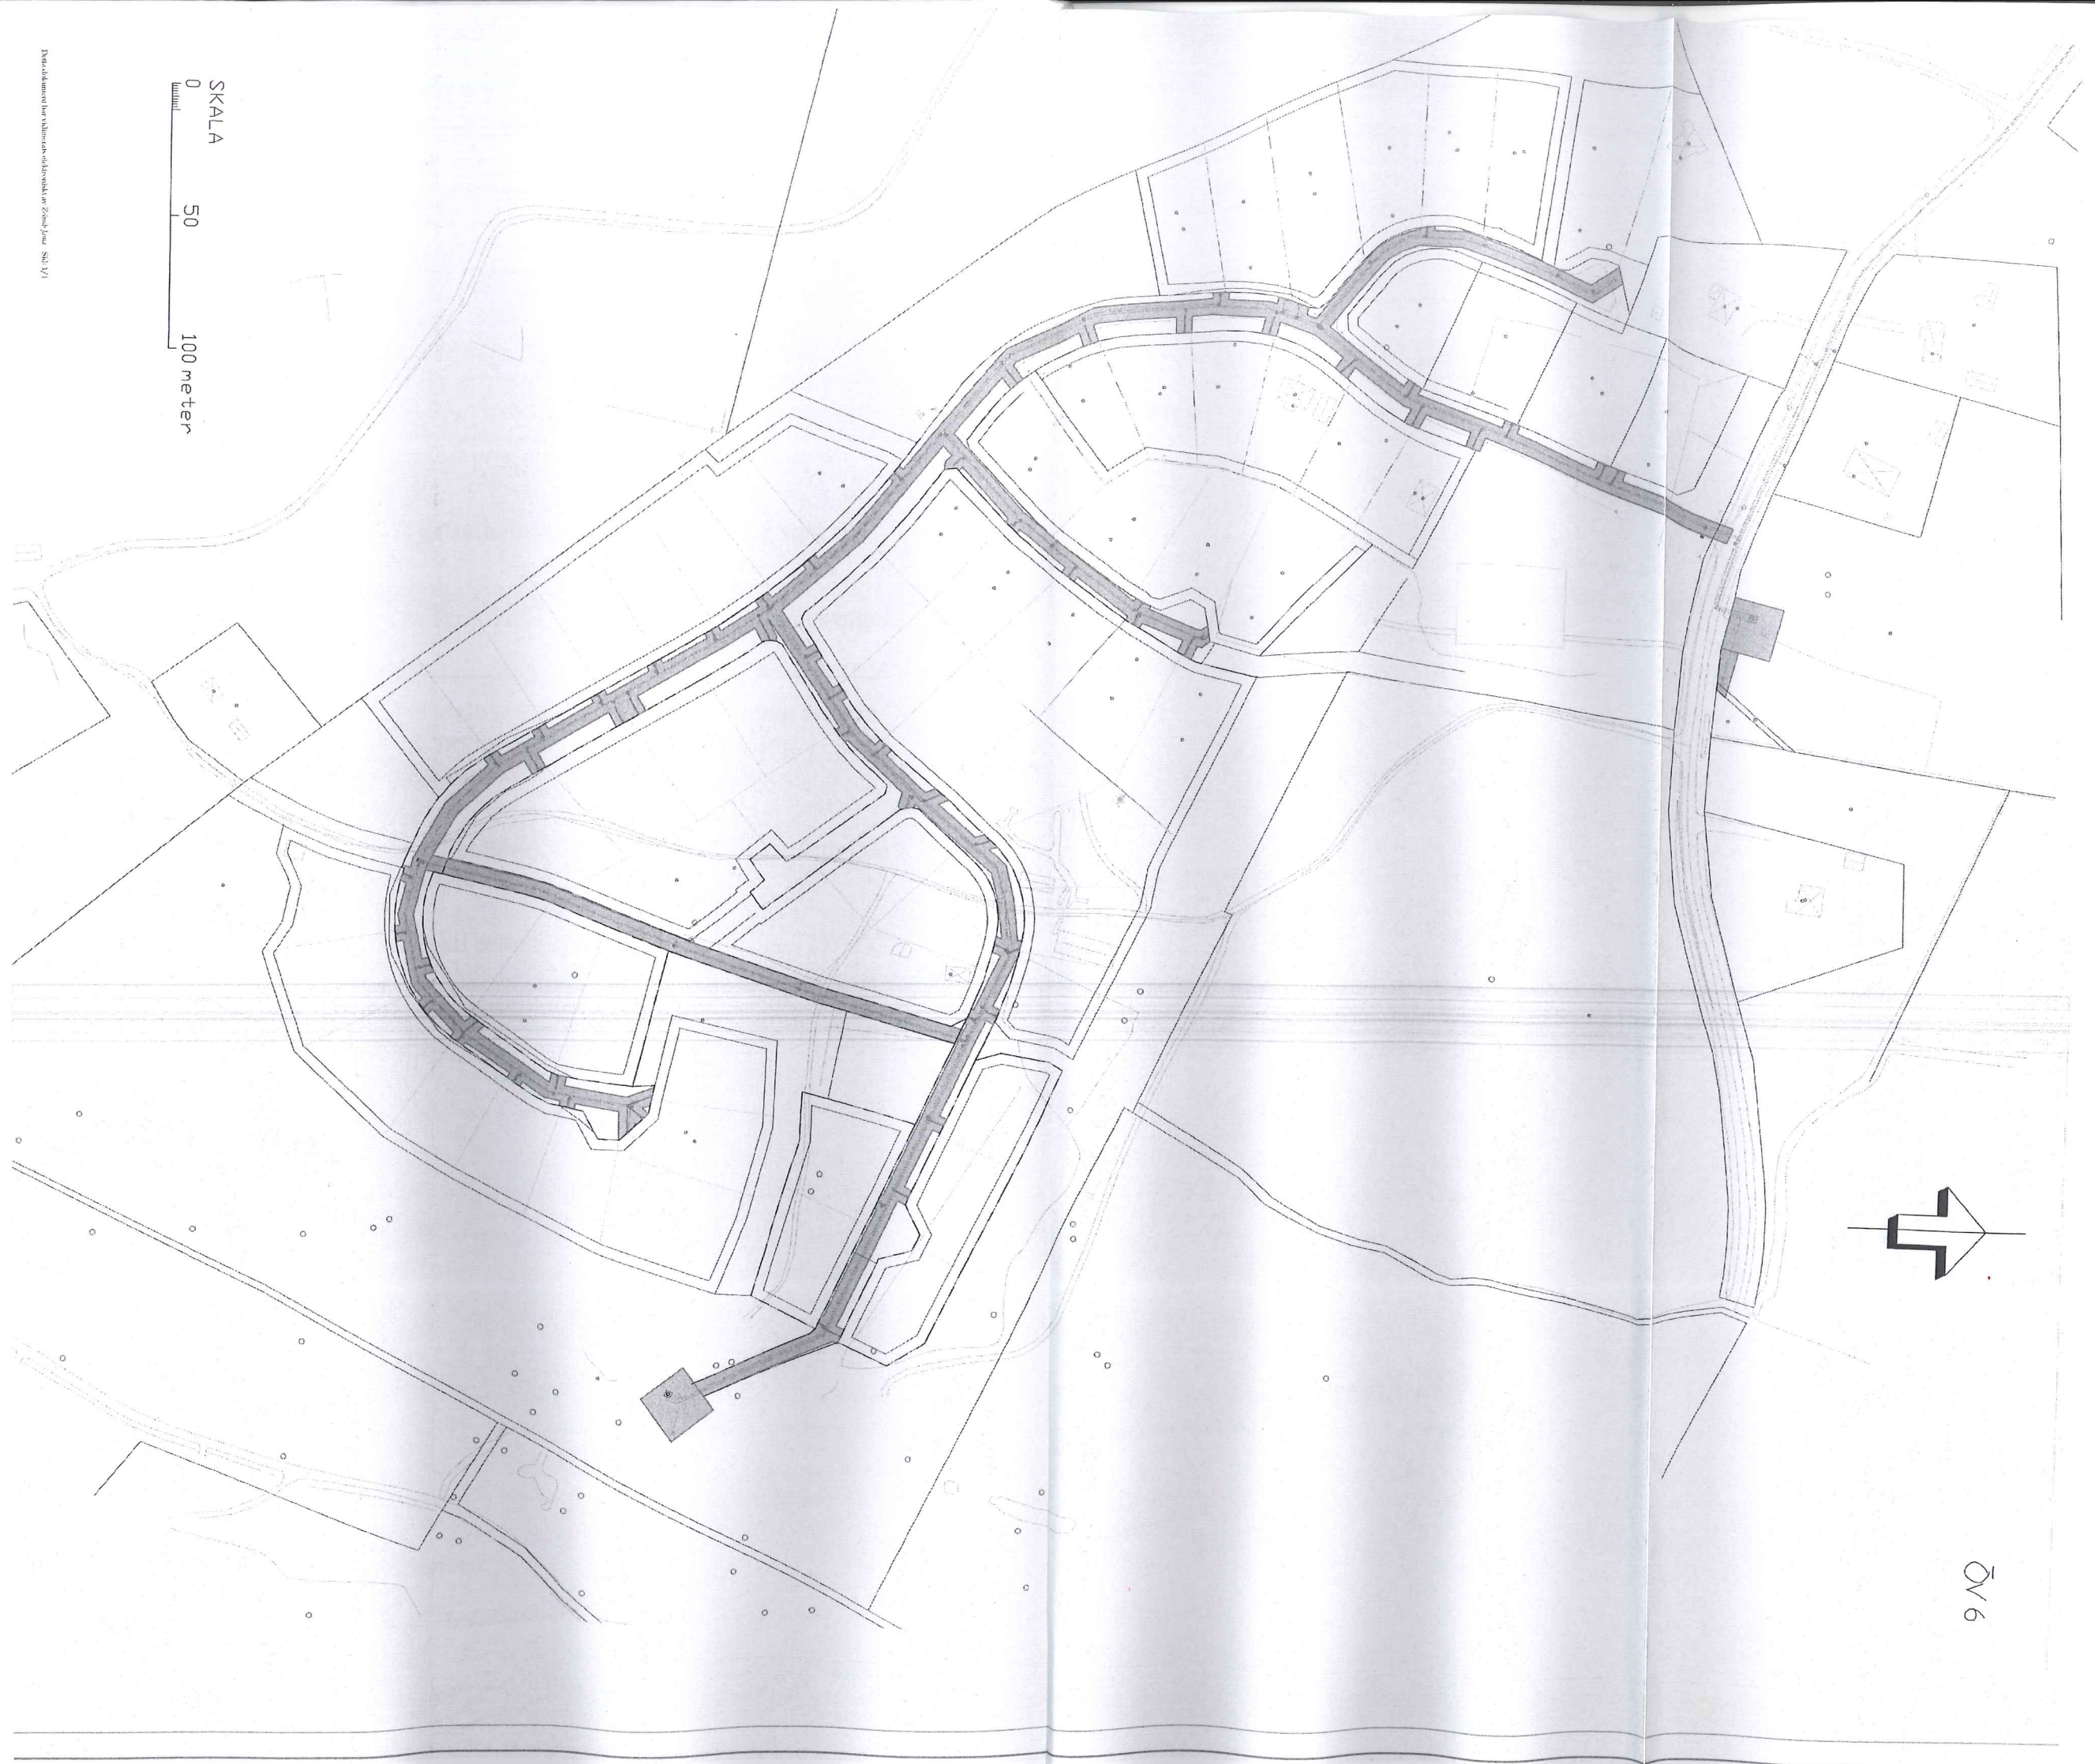

SKALA  
0 50 100 meter

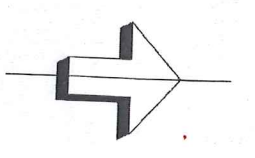

Öv 6

